


Legenda Riv. fumi e speciali

SIMBOLO	DESCRIZIONE
	QUADRO ELETTRICO BASSA TENSIONE
	ARMADIO RACK DATI
	CENTRALE RIVELAZIONE FUMI
	RIVELATORE OTTICO DI FUMO
	PULSANTE CON VETRO A FRANGERE SEGNALAZIONE MANUALE ALLARME INCENDIO

Vista 3D - Particolare indicativo rilevatori di fumo

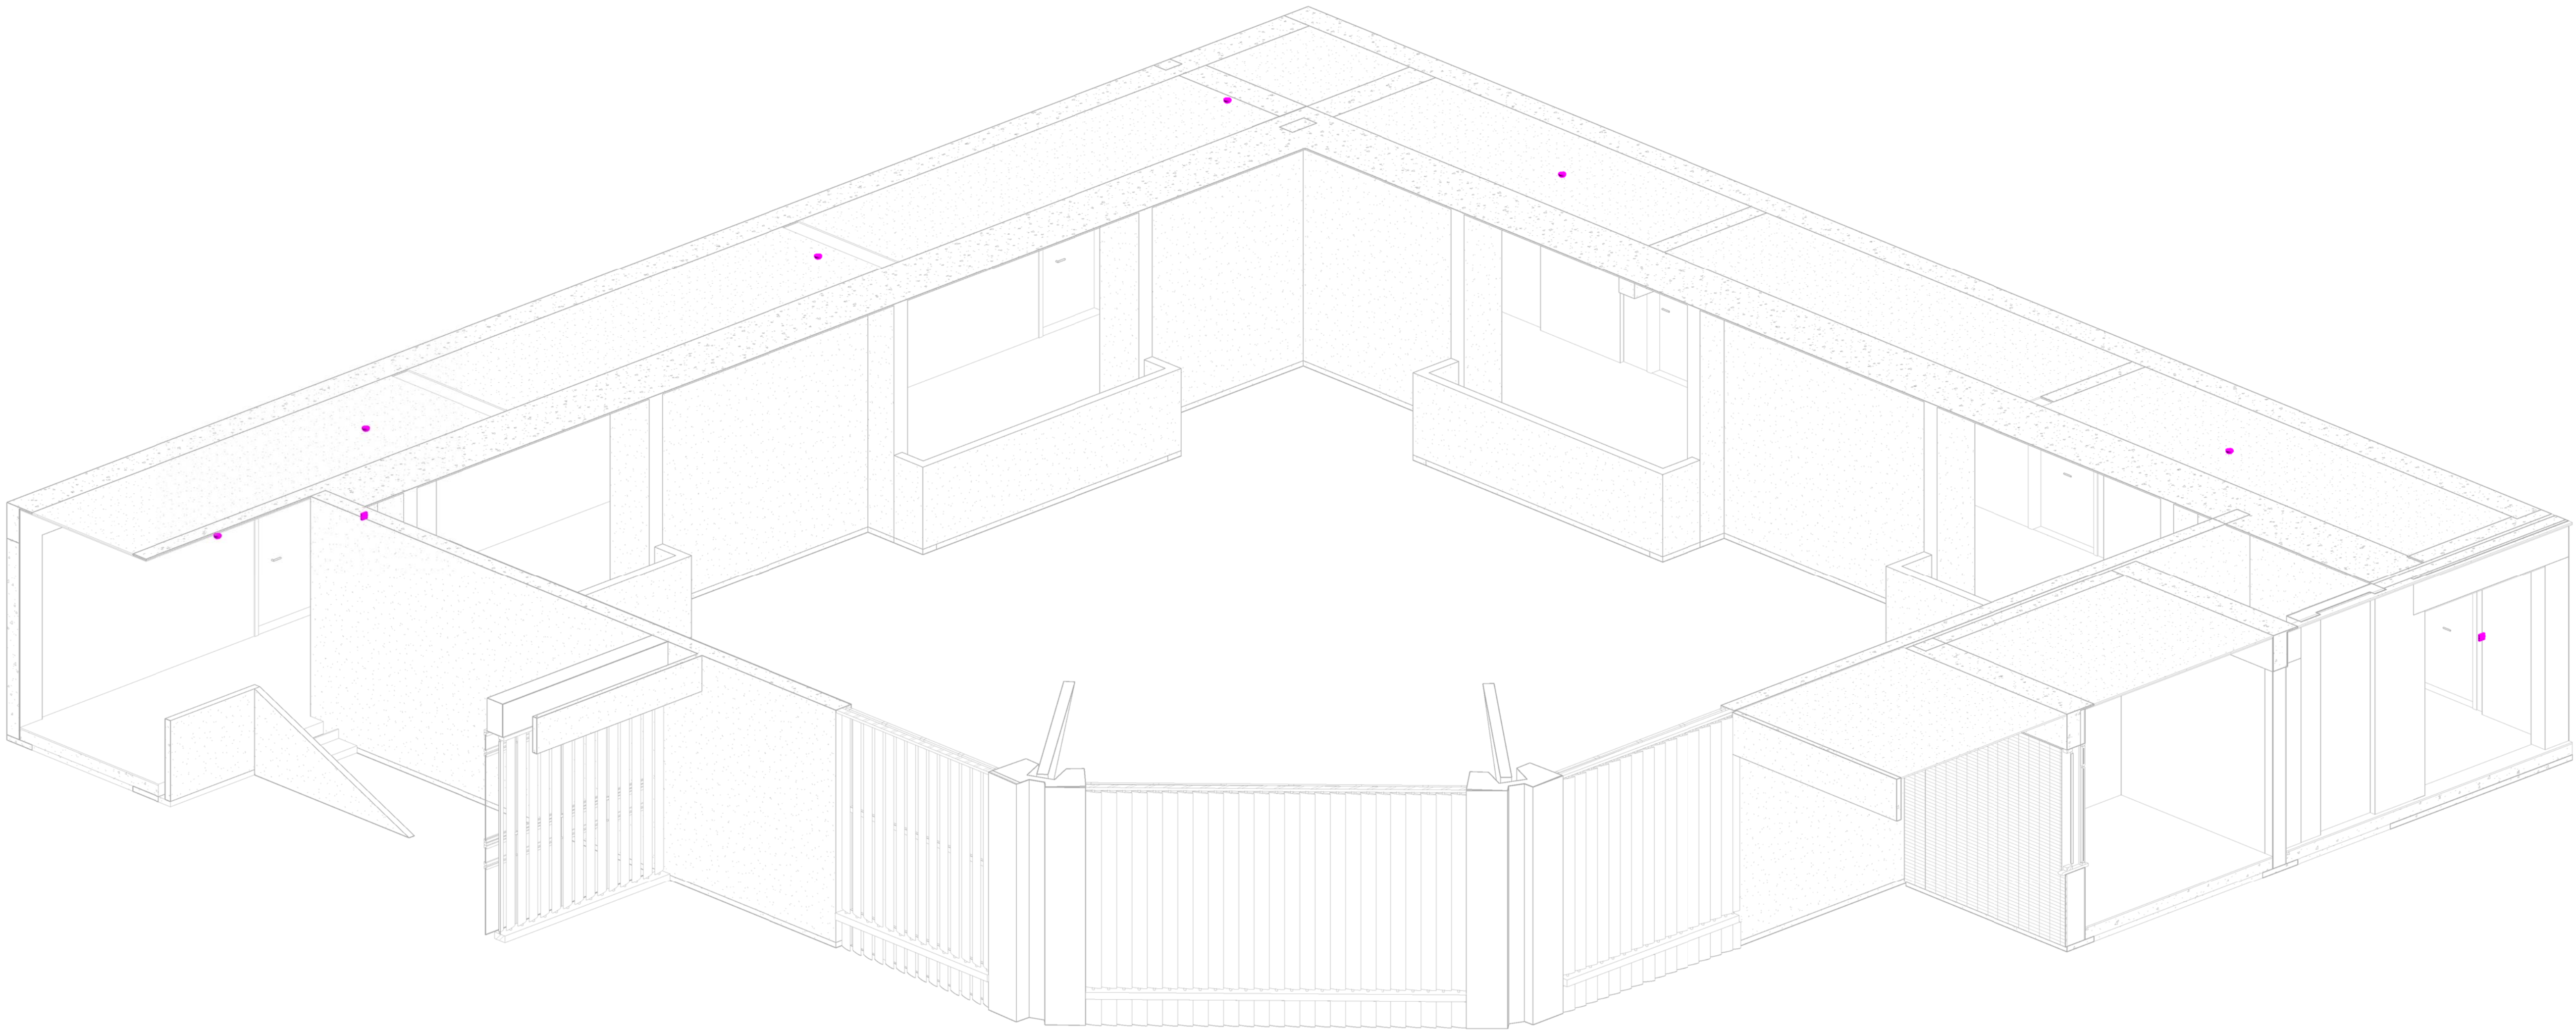

committente
Comune di Taglio di Po
Piazza 1° Novembre, 1

rilevato



STUDIO GUZZO
ING. ARCHITETTO
PIETRO E NICOLA GUZZO

Studio Guzzo - Via XXV Aprile 4/B - 39020
Garnico (BZ) - Telefono: 0471 910100
www.studioguzzo.it - info@studioguzzo.it

progettista

geom. Pietro Guzzo

collaboratori

geom. Luca Torrisani

arch. Matteo Nardini

ing. Lorenzo Calchi Novati

ing. Francesco Roberto

oggetto

PROGETTO AS BUILT
RESTITUZIONE IN BIM DELLE STRUTTURE
E DEGLI IMPIANTI INERENTI L'ISTITUTO
COMPRESIVO SCOLASTICO
DI TAGLIO DI PO

località

TAGLIO DI PO (RO)

elaborato

IMPIANTI ELETTRICI
Impianti Speciali
Pianimetria Piano Primo

Scala 1:100

direttore tecnico

geom. Pietro Guzzo

190308-07_A_E1-05_TAV_00

file

190308-07_A_E1-05_TAV_00

190308-07_A_E1-05_TAV_00

E1.05

comprovato

190308

190308

