

Legenda

—	Mandata riscaldamento
—	Ritorno riscaldamento
—	Radiatore


Note

Il percorso delle tubazioni sottotavola non è rilevabile, pertanto è stato riportato solamente nel blocco della tavola elementare, di cui sono disponibili gli elaborati progettuali. Anche queste tubazioni sono state indicate senza essere state rilevate fisicamente.


Il percorso delle tubazioni antincendio, sia all'interno che all'esterno dell'edificio, non è conosciuto.

Il numero di colonne, tubatura e il numero di elementi di ogni radiatore sono stati rilevati, la potenza è stata ipotizzata considerando la temperatura ambiente pari a 20 °C e la temperatura media dei radiatori pari a 50 °C.

Sezione 1.A
 Scala 1 : 20

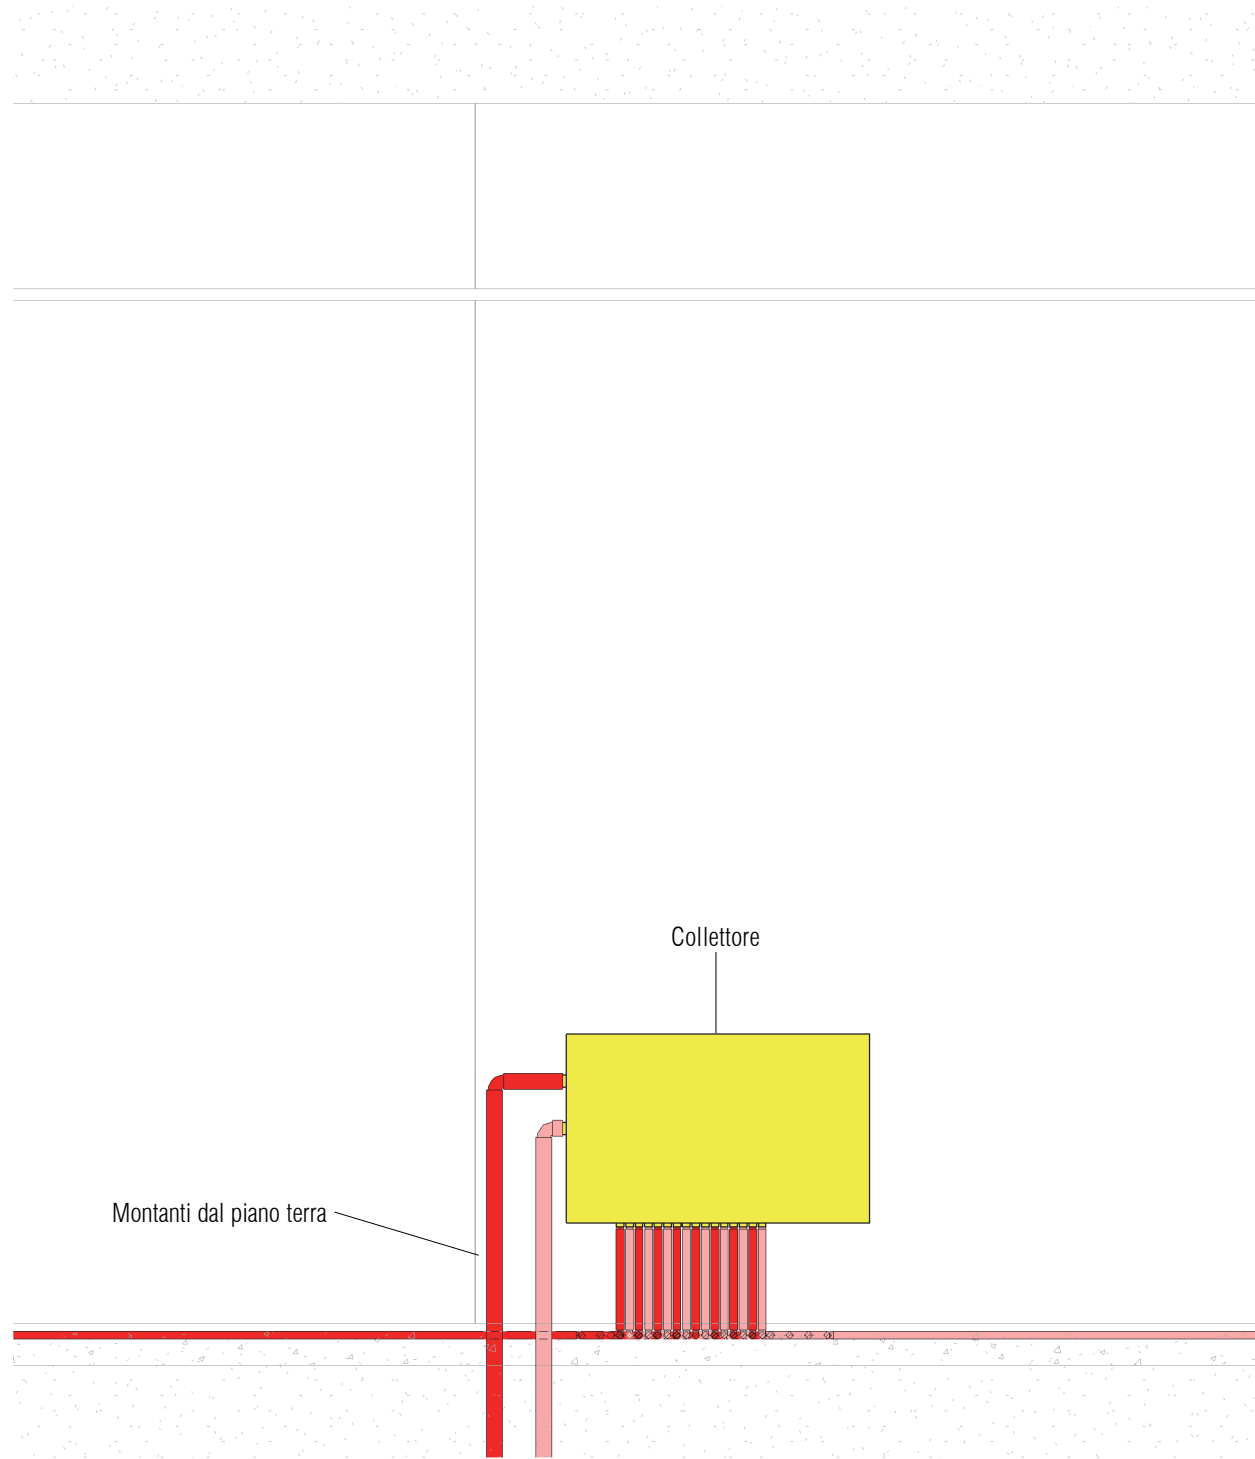

Sezione 1.B
 Scala 1 : 20

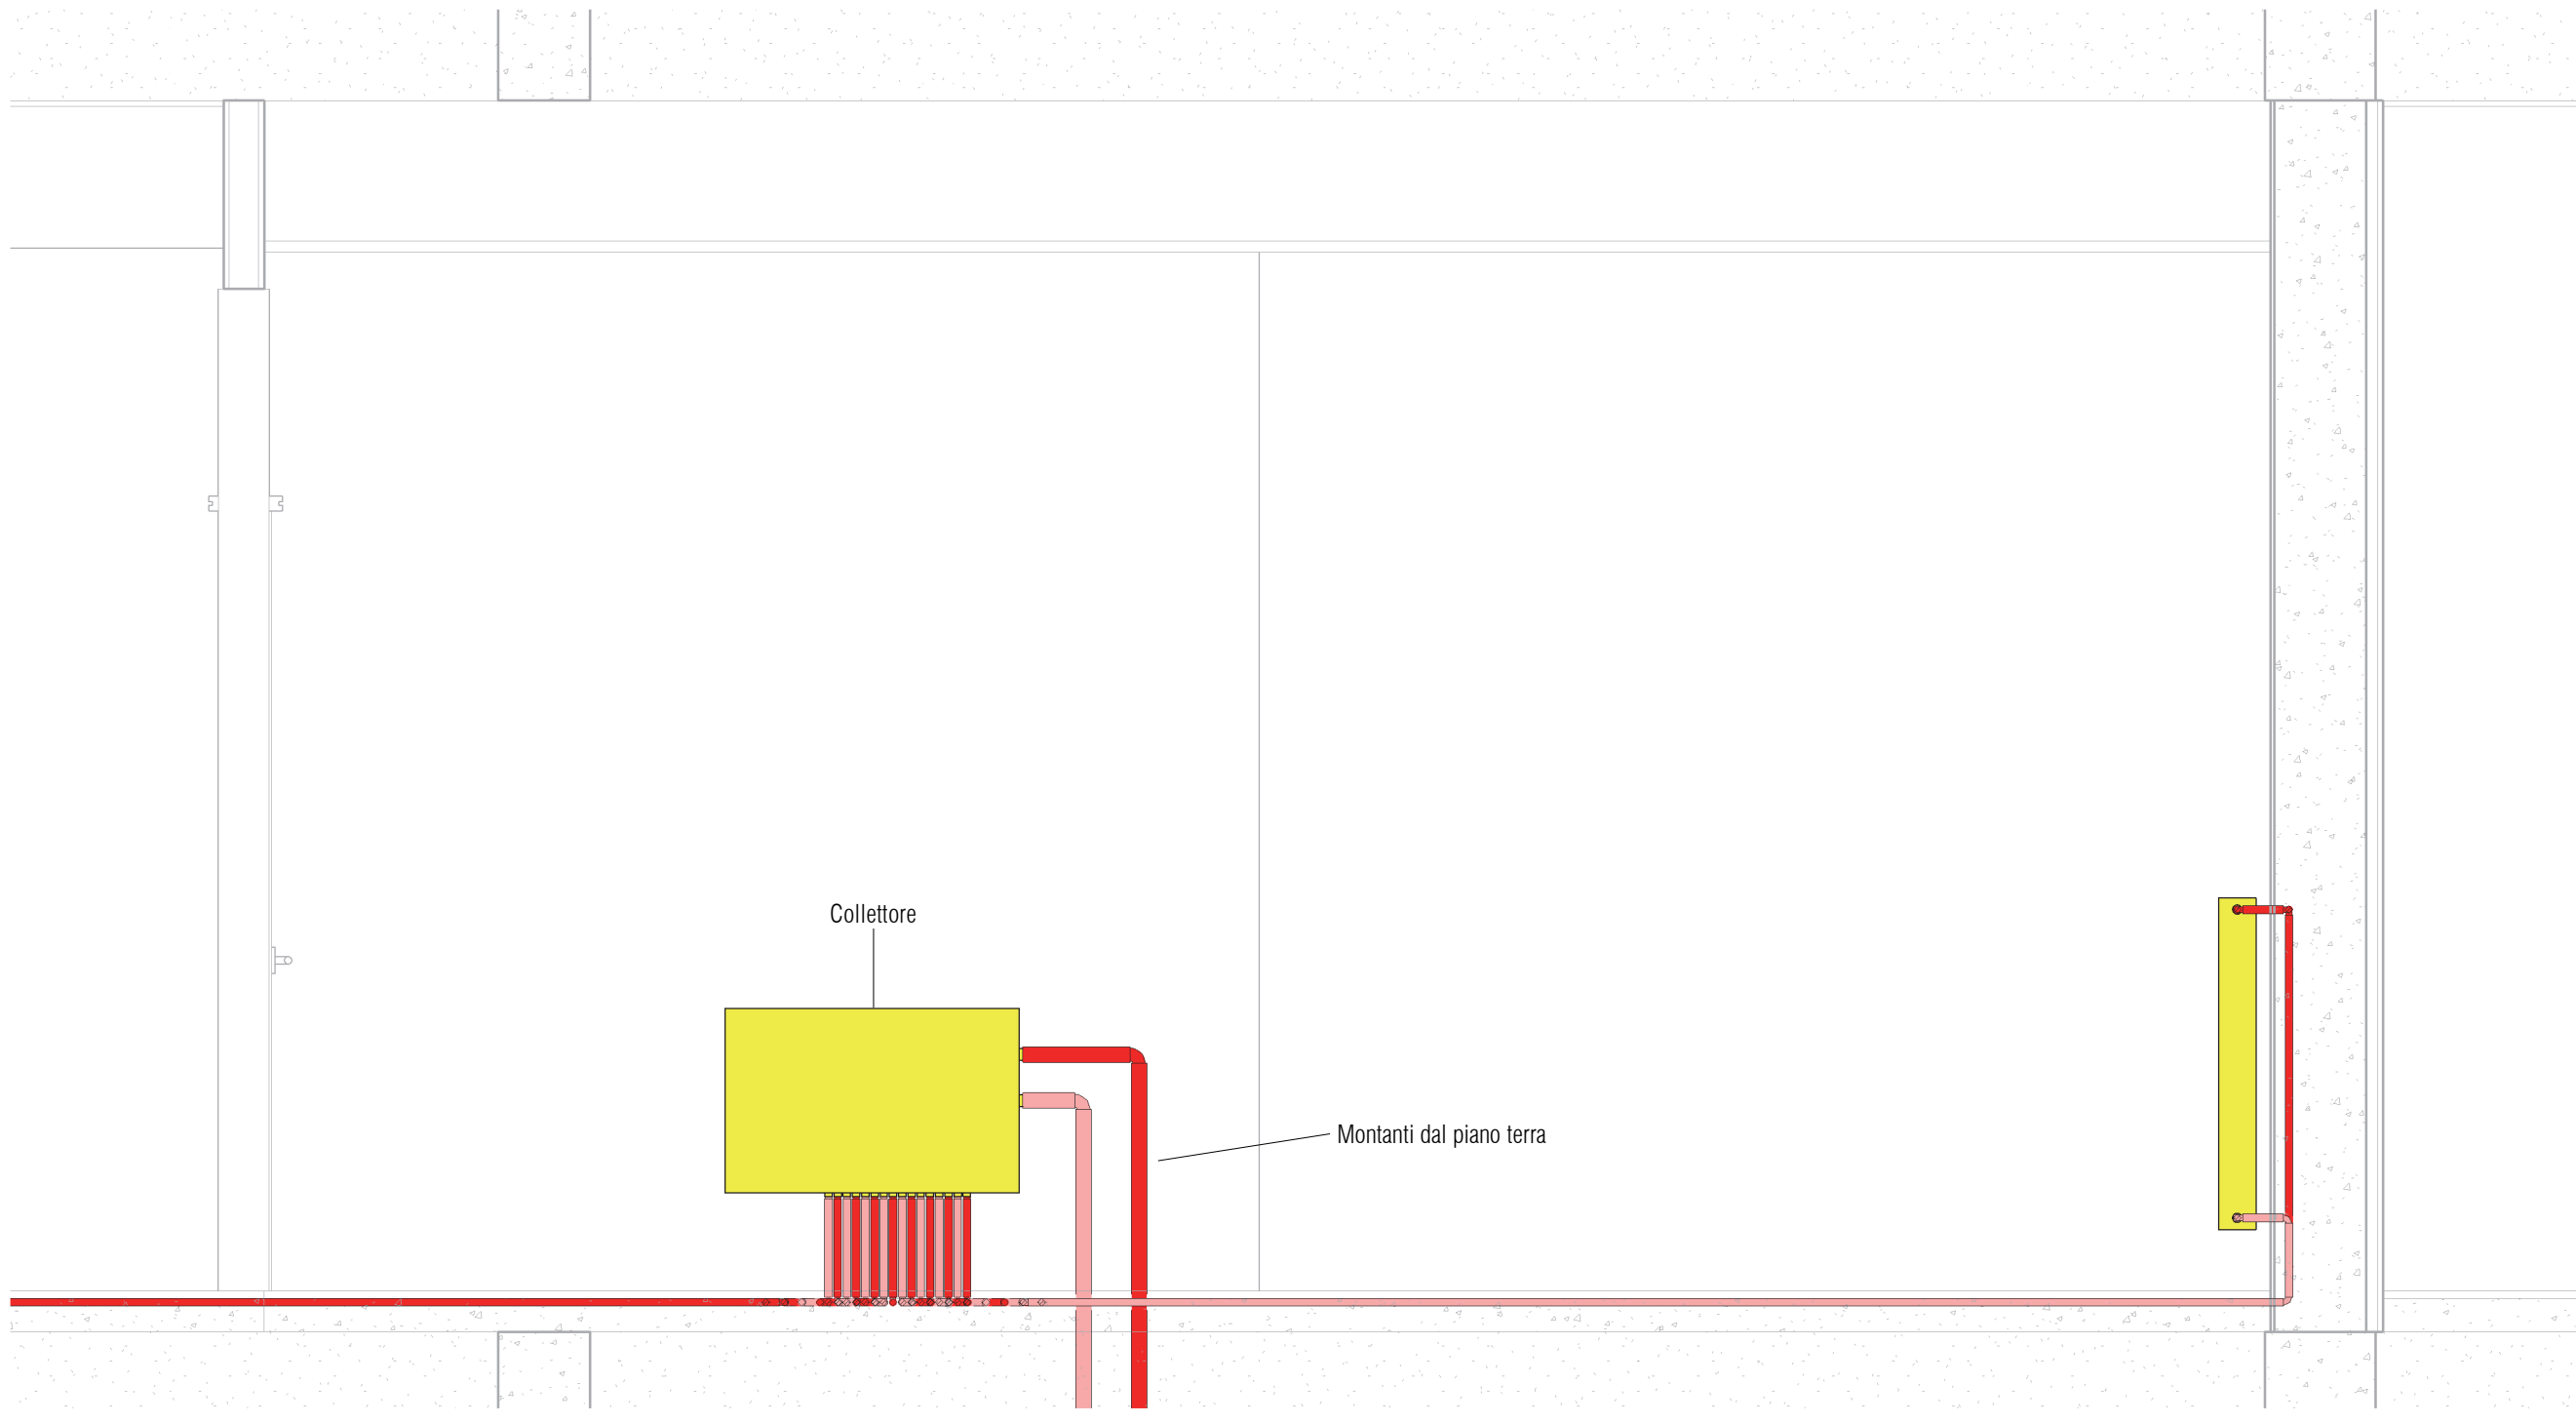

committente
 Comune di Taglio di Po
 Piazza N. Venturi, 1

rilievo



 tel. +39 0422 301945 - fax +39 0422 301945
 www.studioguzzo.it - info@studioguzzo.it

progettista
 geom. Pietro Guzzo
collaboratori
 geom. Luca Torressen arch. Matteo Nalvo ing. Lorenzo Calchera ing. Francesco Roberto

oggetto
 PROGETTO AS BUILT
 RESTITUZIONE IN BIM DELLE STRUTTURE
 E DEGLI IMPIANTI INERENTI L'ISTITUTO
 COMPRENSIVO SCOLASTICO
 DI TAGLIO DI PO

località

TAGLIO DI PO (RO)

elaborato

IMPIANTI MECCANICI
 Impianto di Condizionamento
 Planimetria Piano Primo

Scala 1:100

direttore tecnico

geom. Pietro Guzzo

file

19038-07_A_M1_01_TAV_000

19038

19038

M1.01

commissa

19038

19038

