



Tubazioni idriche entro cunicolo interrato
coperto da piatte amovibili

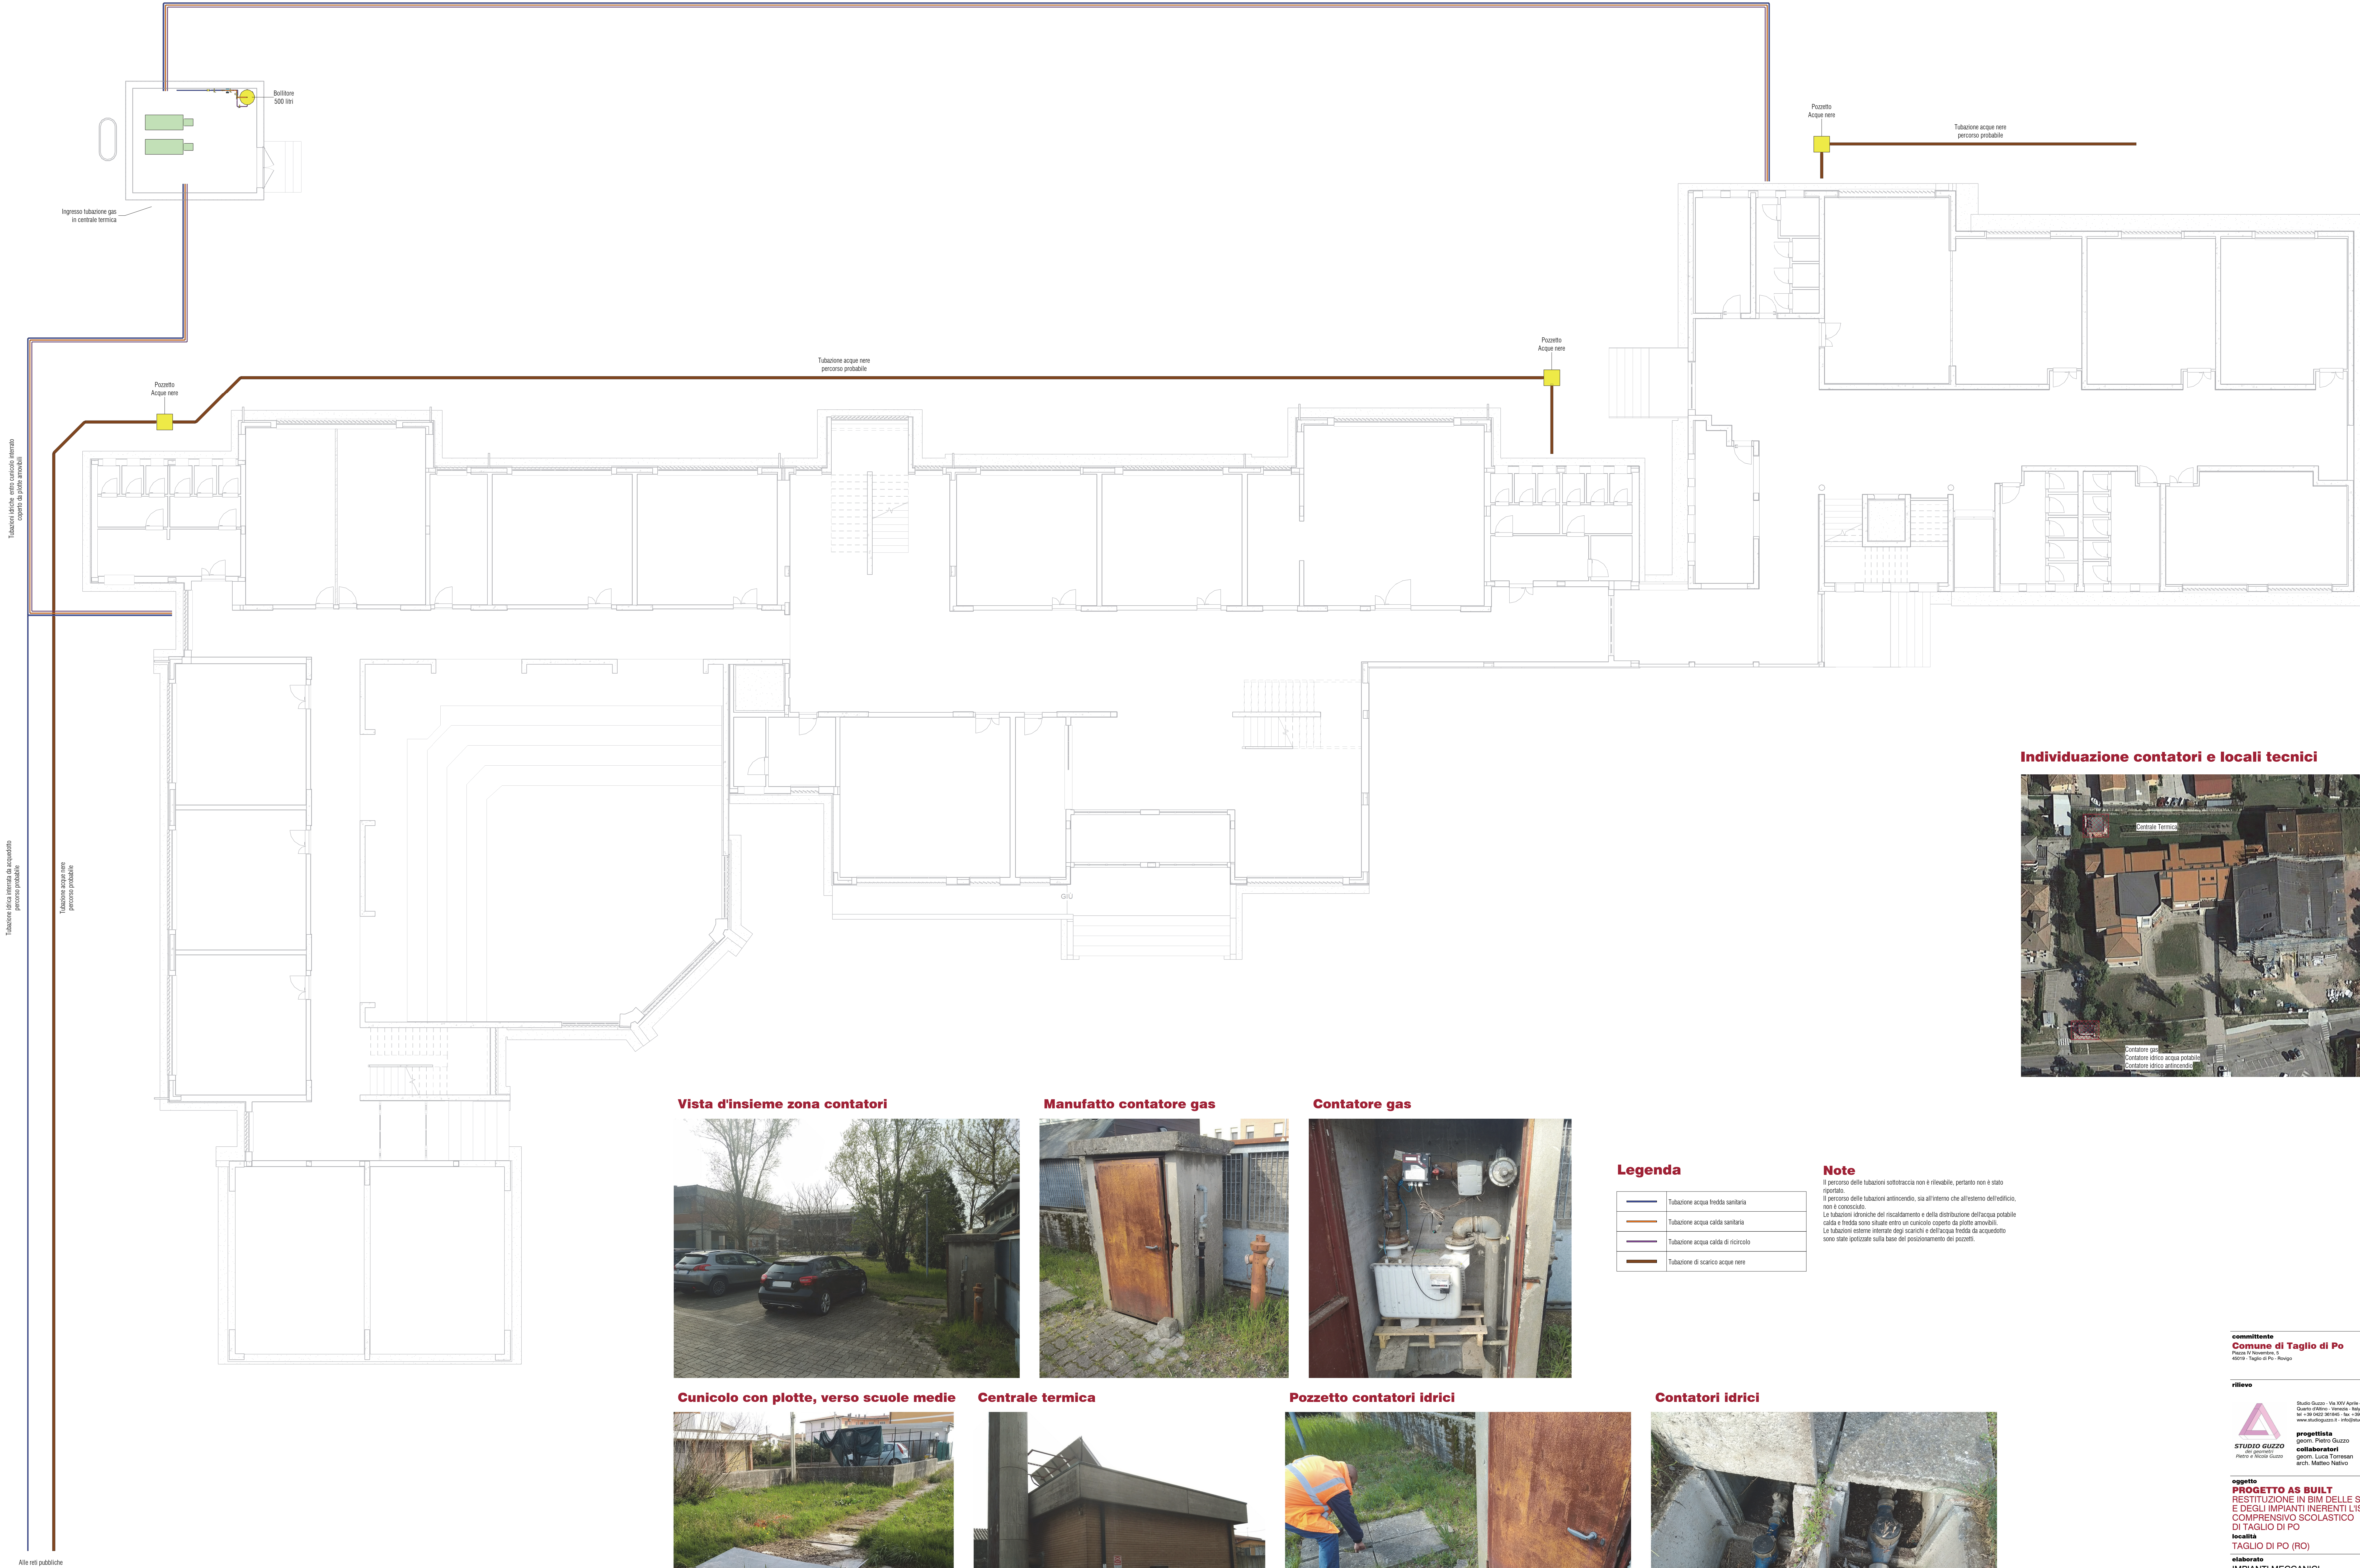

Individuazione contatori e locali tecnici

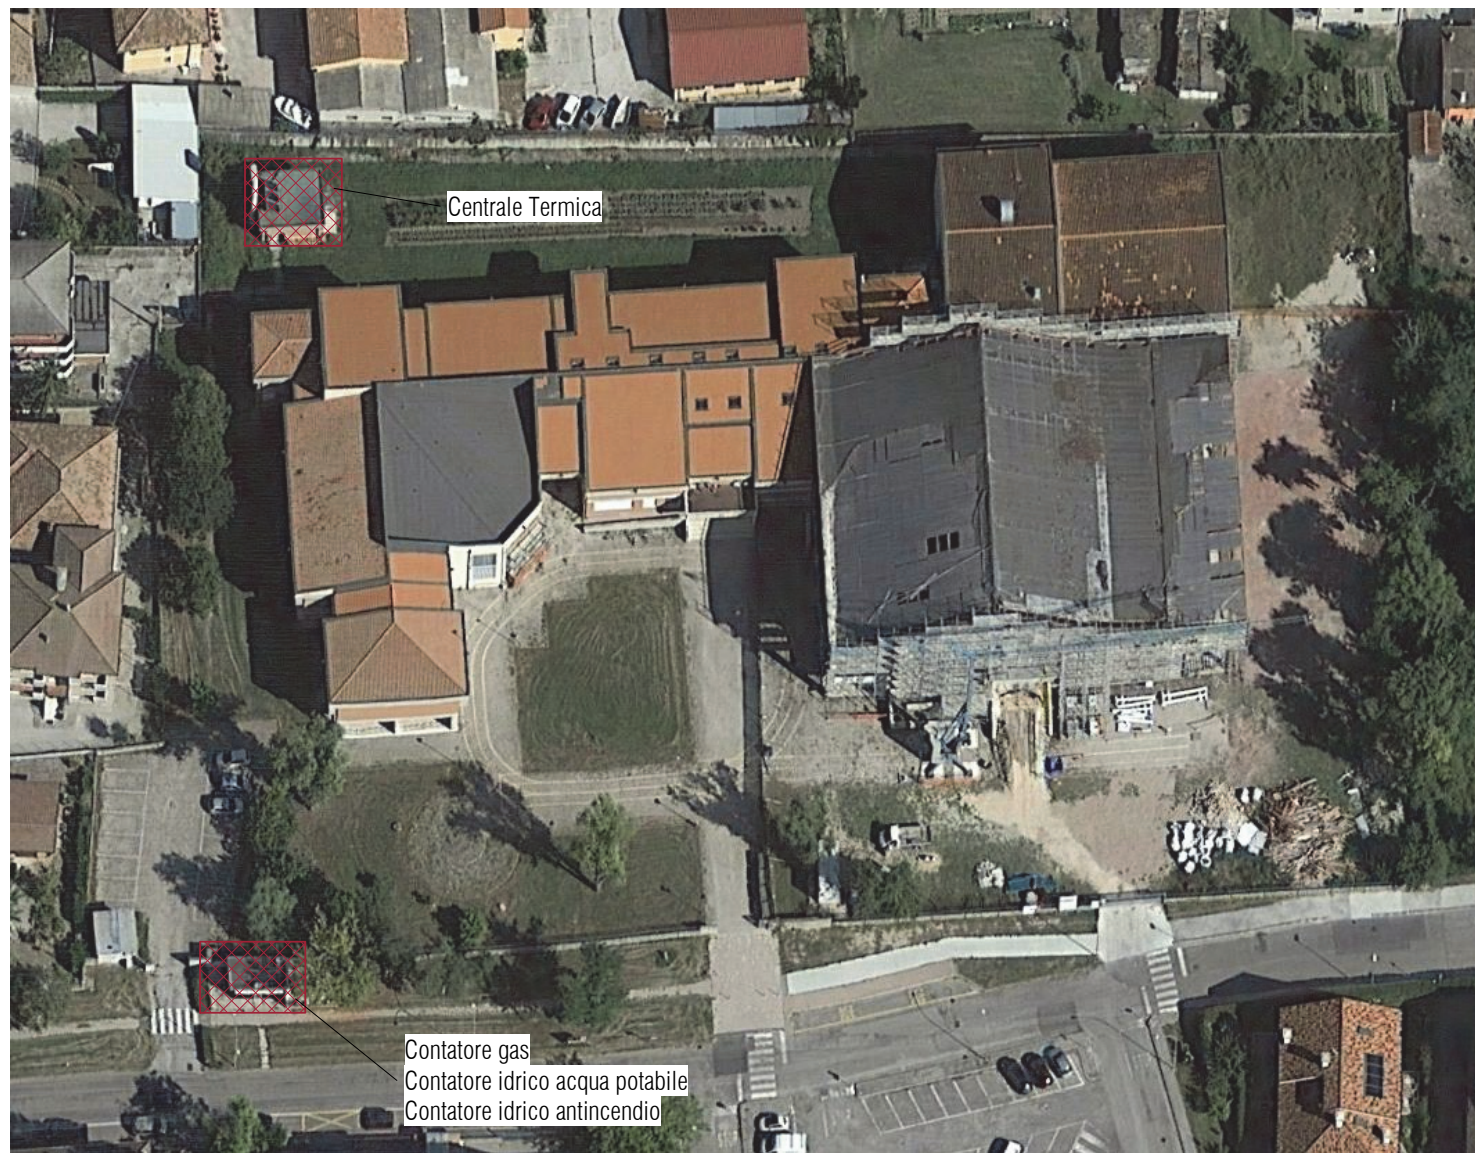

Vista d'insieme zona contatori



Manufatto contatore gas



Contatore gas



Legenda

	Tubazione acqua fredda sanitaria
	Tubazione acqua calda sanitaria
	Tubazione acqua calda di riciccolo
	Tubazione di scarico acque nere

Note

Il percorso delle tubazioni sottracciata non è rilevabile, pertanto non è stato riportato.
Il percorso delle tubazioni antincendio, sia all'interno che all'esterno dell'edificio, non è conosciuto.
Le tubazioni idriche del riscaldamento e della distribuzione dell'acqua potabile calda e fredda sono situate entro un cunicolo coperto da piatte amovibili.
Le tubazioni esterne rientrate negli scantari e dell'acqua fredda da acquedotto sono state ipotizzate sulla base del posizionamento dei pozzetti.

Cunicolo con piatte, verso scuole medie



Centrale termica



Pozzetto contatori idrici



Contatori idrici



committente
Comune di Taglio di Po
Piazza IV Novembre, 1
42018 - Taglio di Po - Reggio

rilevato

STUDIO GUZZO
Per informazioni:
Pietro e Nicola Guzzo

Studio Guzzo - Via XVI Aprile 4/B - 30021
Quarto d'Alto - Venezia - Italy
tel. +39 0422 381845 - fax +39 0422 381845
www.studioguzzo.it - info@studioguzzo.it

progettista
geom. Pietro Guzzo

collaboratori
geom. Luca Torressen
arch. Matteo Nalvo

ing. Lorenzo Calchera
ing. Francesco Roberto

oggetto
PROGETTO AS BUILT
RESTITUZIONE IN BIM DELLE STRUTTURE
E DEGLI IMPIANTI INERENTI L'ISTITUTO
COMPRESIVO SCOLASTICO
DI TAGLIO DI PO

località
TAGLIO DI PO (RO)

elaborato
IMPIANTI MECCANICI
Impianto Idrico, Scarichi e Gas Metano
Planimetria Aree Esterne

Scala 1:100

direttore tecnico
geom. Pietro Guzzo

file
19038-07_A_M3.00_TAV_001

19038-07_A_M3.00_TAV_001

commessa
19038

19038-07_A_M3.00_TAV_001

19038-07_A_M3.00_TAV_001

19038-07_A_M3.00_TAV_001