



Sezione 1.A

Scala 1 : 50

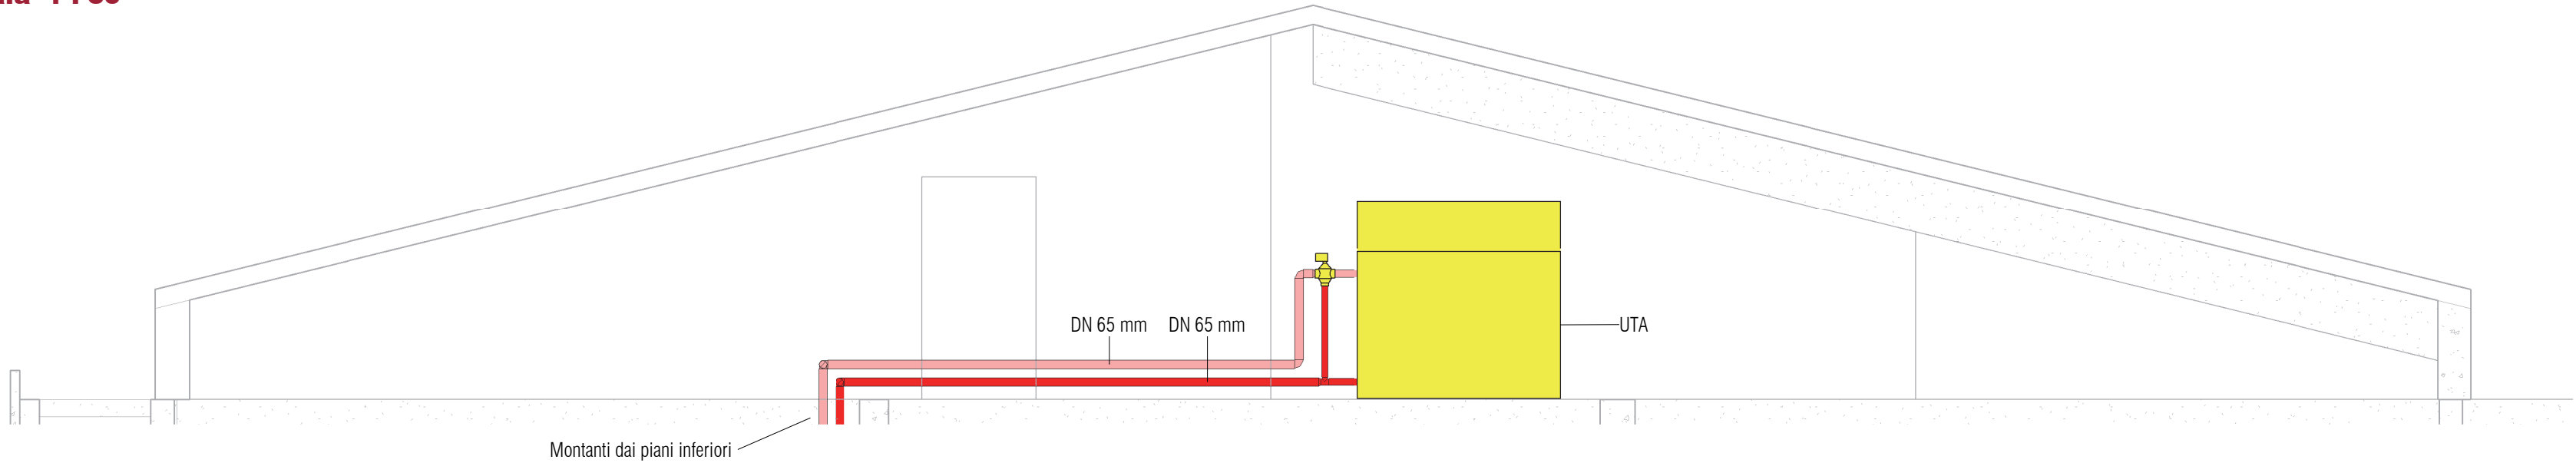


Sezione 1.B

Scala 1 : 50

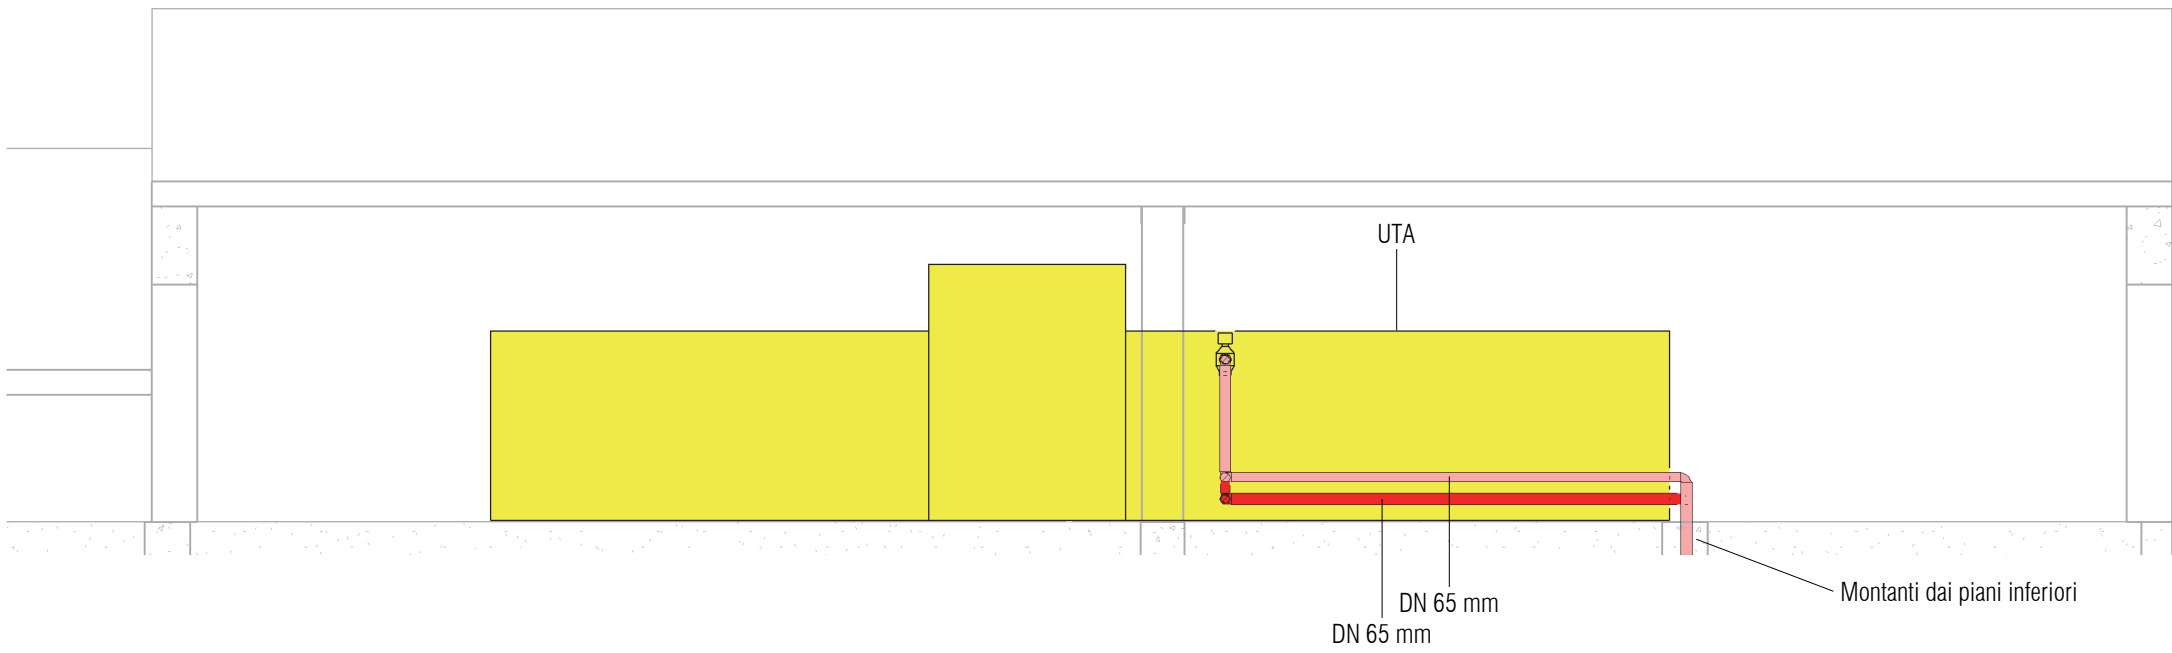


Planimetria Piano Secondo

Scala 1 : 50

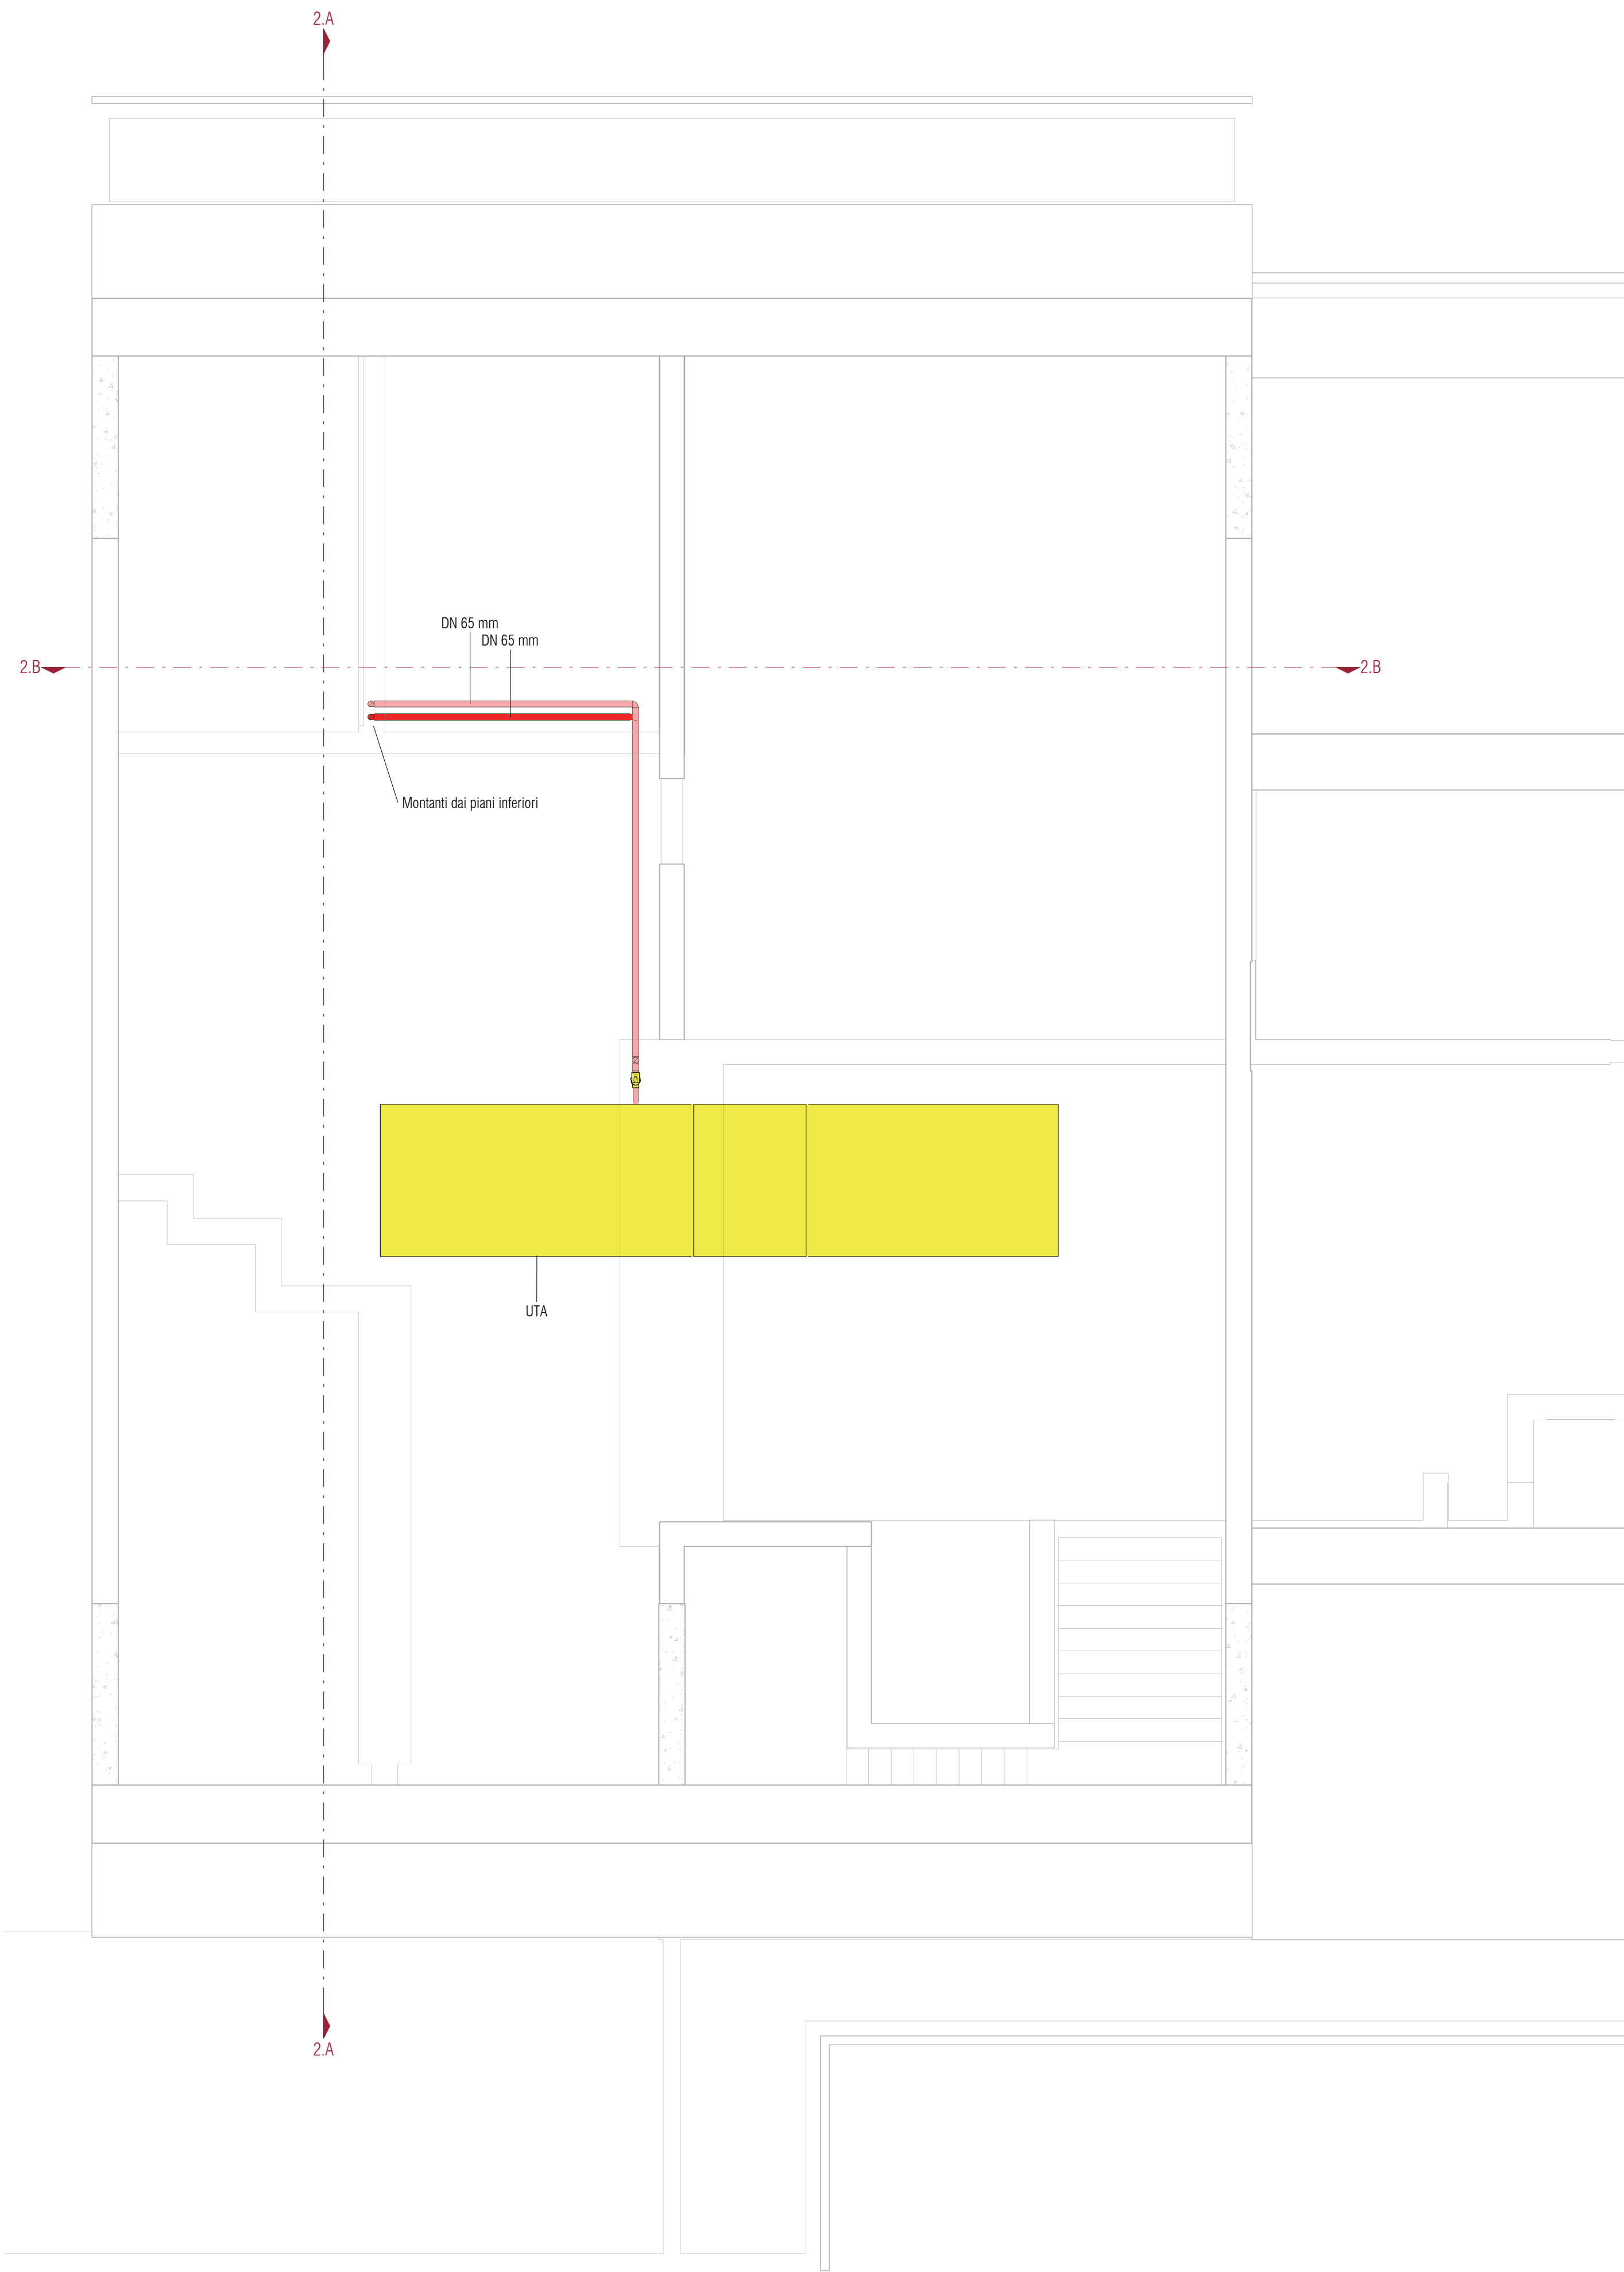

Vista sottotetto

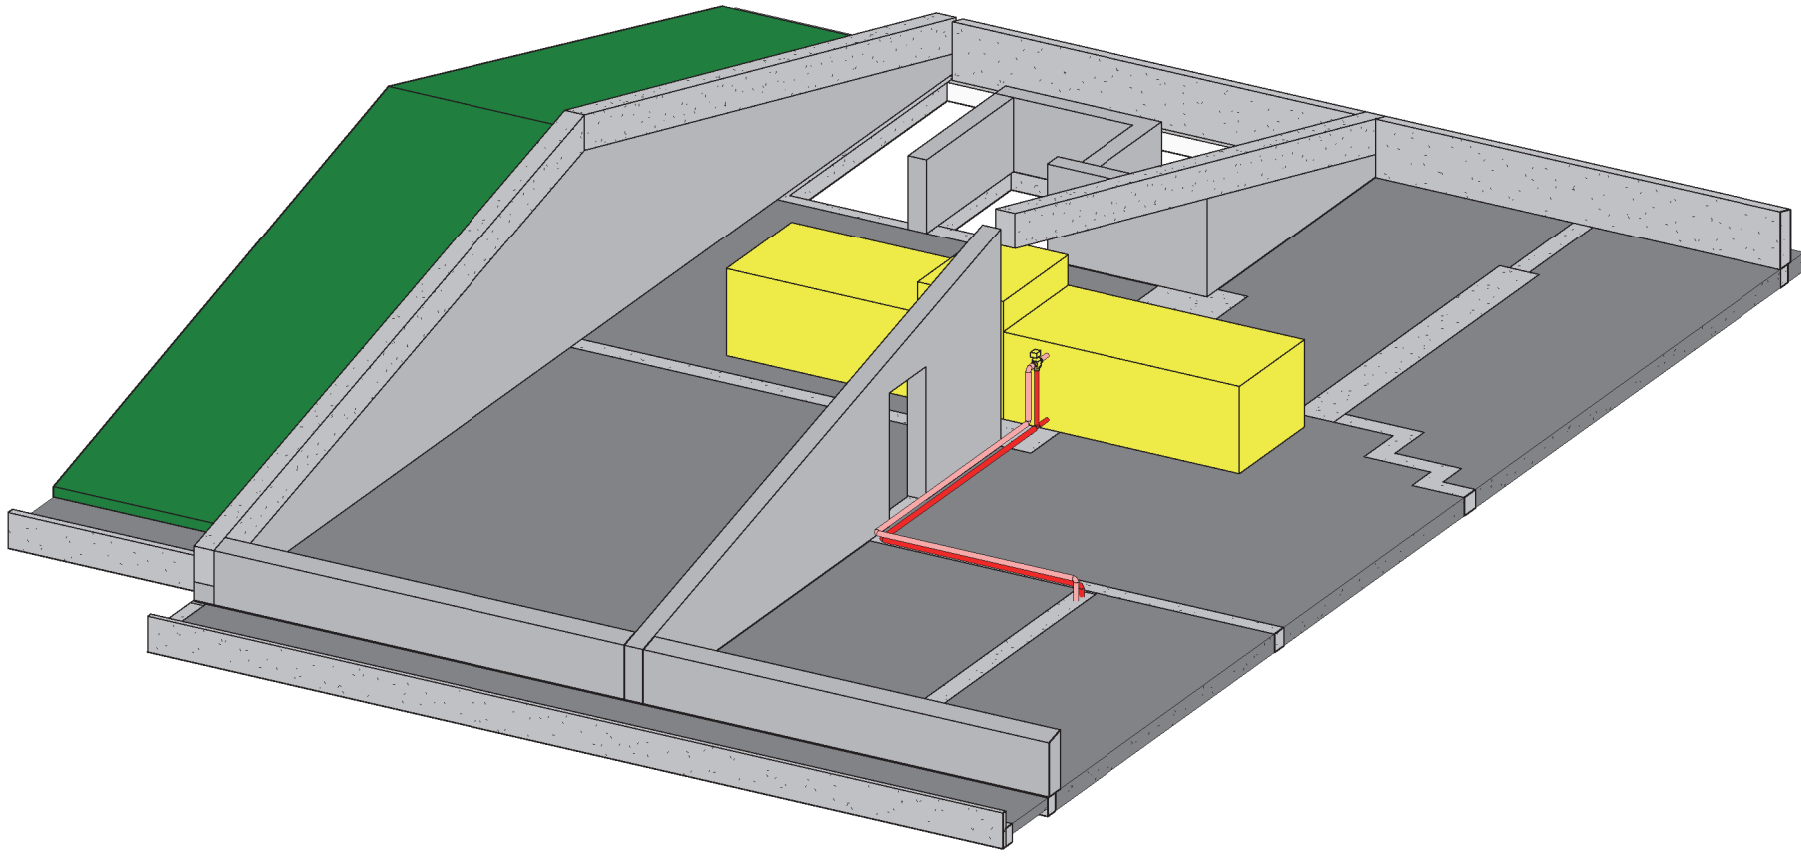

Legenda

	Mandata riscaldamento
	Ritorno riscaldamento
	Radiatore

Note

Il percorso delle tubazioni sottotraccia non è rilevabile, pertanto è stato riportato solamente nel blocco della scuola elementare, di cui sono disponibili gli elaborati progettuali. Anche queste tubazioni sono state indicate senza essere state rilevate fisicamente.
Il percorso delle tubazioni antincendio, sia all'interno che all'esterno dell'edificio, non è conosciuto.
Il numero di colonne, l'altezza e il numero di elementi di ogni radiatore sono stati rilevati, la potenza è stata ipotizzata considerando la temperatura ambiente pari a 20 °C e la temperatura media dei radiatori pari a 50 °C

committente
Comune di Taglio di Po
Piazza IV Novembre, 5
45019 - Taglio di Po - Rovigo

rilievo

Studio Guzzo - Via XIV Aprile 4/B - 30020
Quarto d'Altino - Venezia - Italy
tel +39 0422 361845 - fax +39 0422 361845
www.studioguzzo.it - info@studioguzzo.it

progettista
geom. Pietro Guzzo
collaboratori
geom. Luca Torresan
arch. Matteo Nativio

ing. Lorenzo Calchera
ing. Francesco Roberto

oggetto
PROGETTO AS BUILT
RESTITUZIONE IN BIM DELLE STRUTTURE
E DEGLI IMPIANTI INERENTI L'ISTITUTO
COMPENSIVO SCOLASTICO
DI TAGLIO DI PO
località
TAGLIO DI PO (RO)

elaborato
IMPIANTI MECCANICI
Impianto di Condizionamento
Planimetria Piano Secondo

Scala 1:100

direttore tecnico
geom. Pietro Guzzo

file
19038-07_A_M1.02_TAV_r00

commessa
19038

rev	data	redatto	verificato	approvato
rev	data	redatto	verificato	approvato
rev	data	redatto	verificato	approvato
00	15/05/2019	P. Guzzo	L. Calchera	P. Guzzo

M1.02