



Prospetto ovest  
Scala 1 : 100




Prospetto nord  
Scala 1 : 100

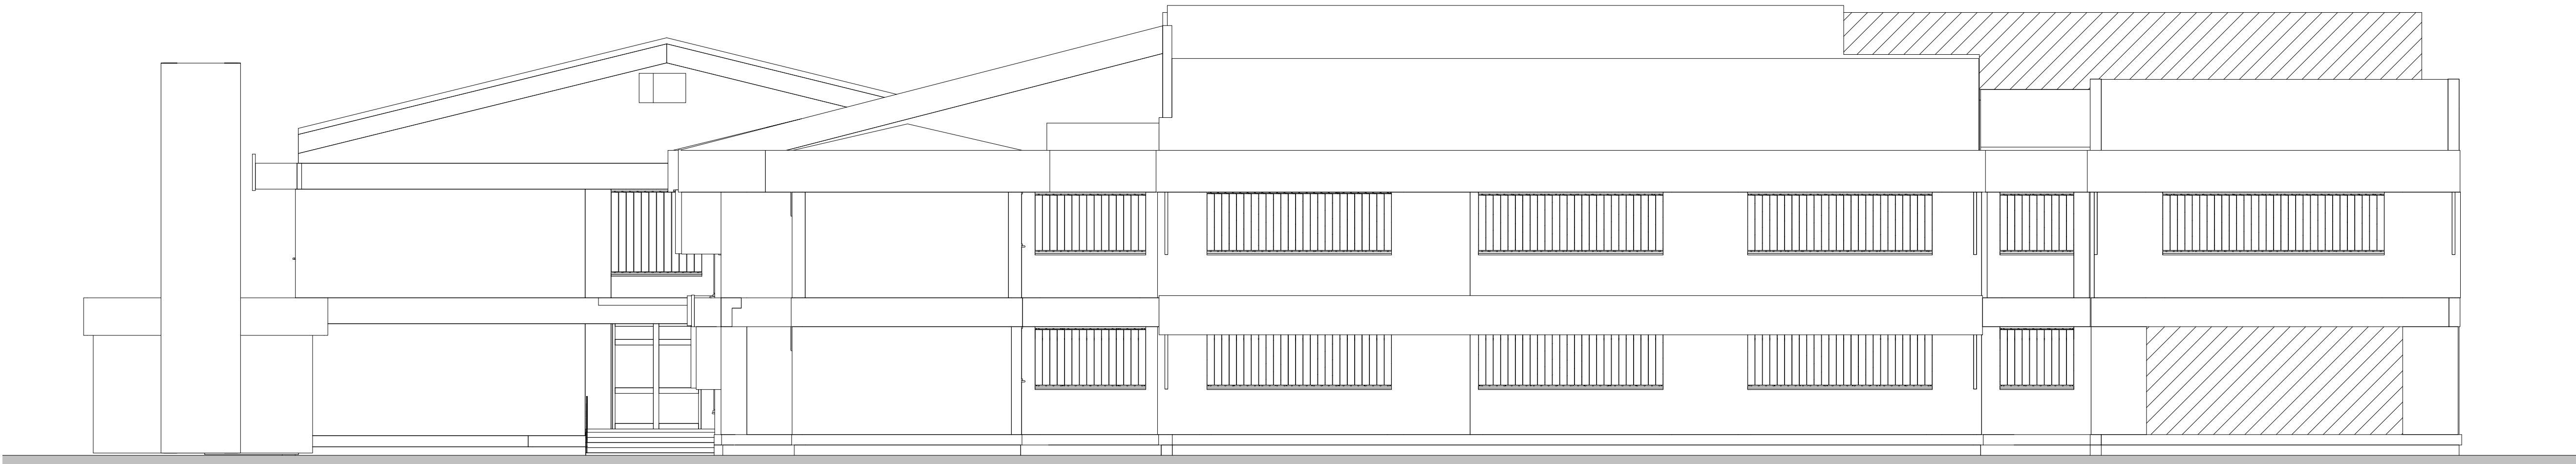


Prospetto est  
Scala 1 : 100

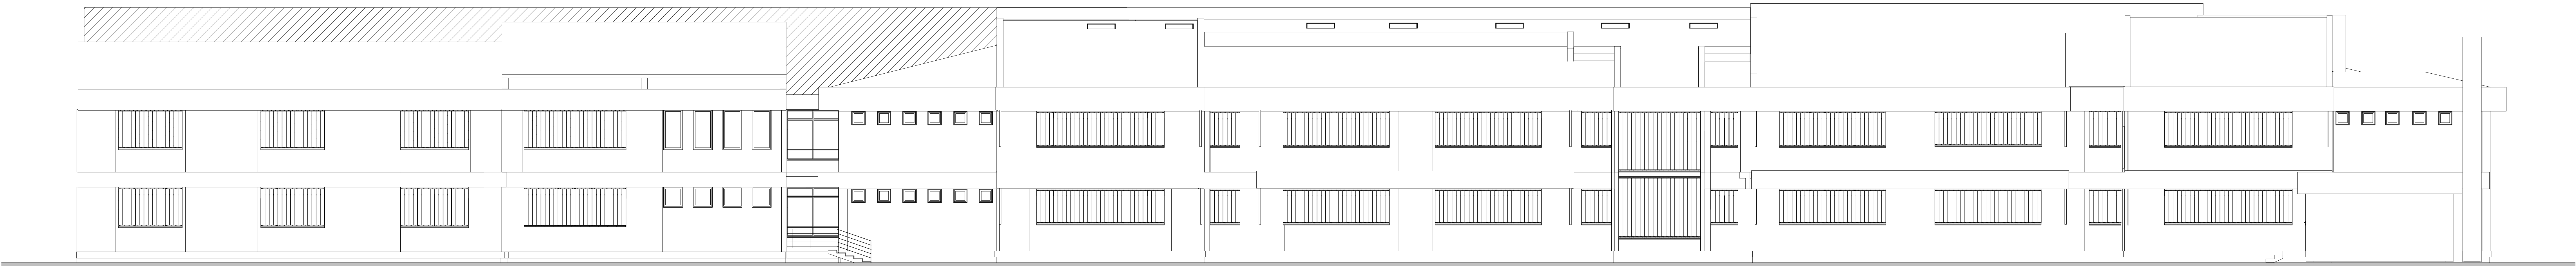

Prospetto sud  
Scala 1 : 100

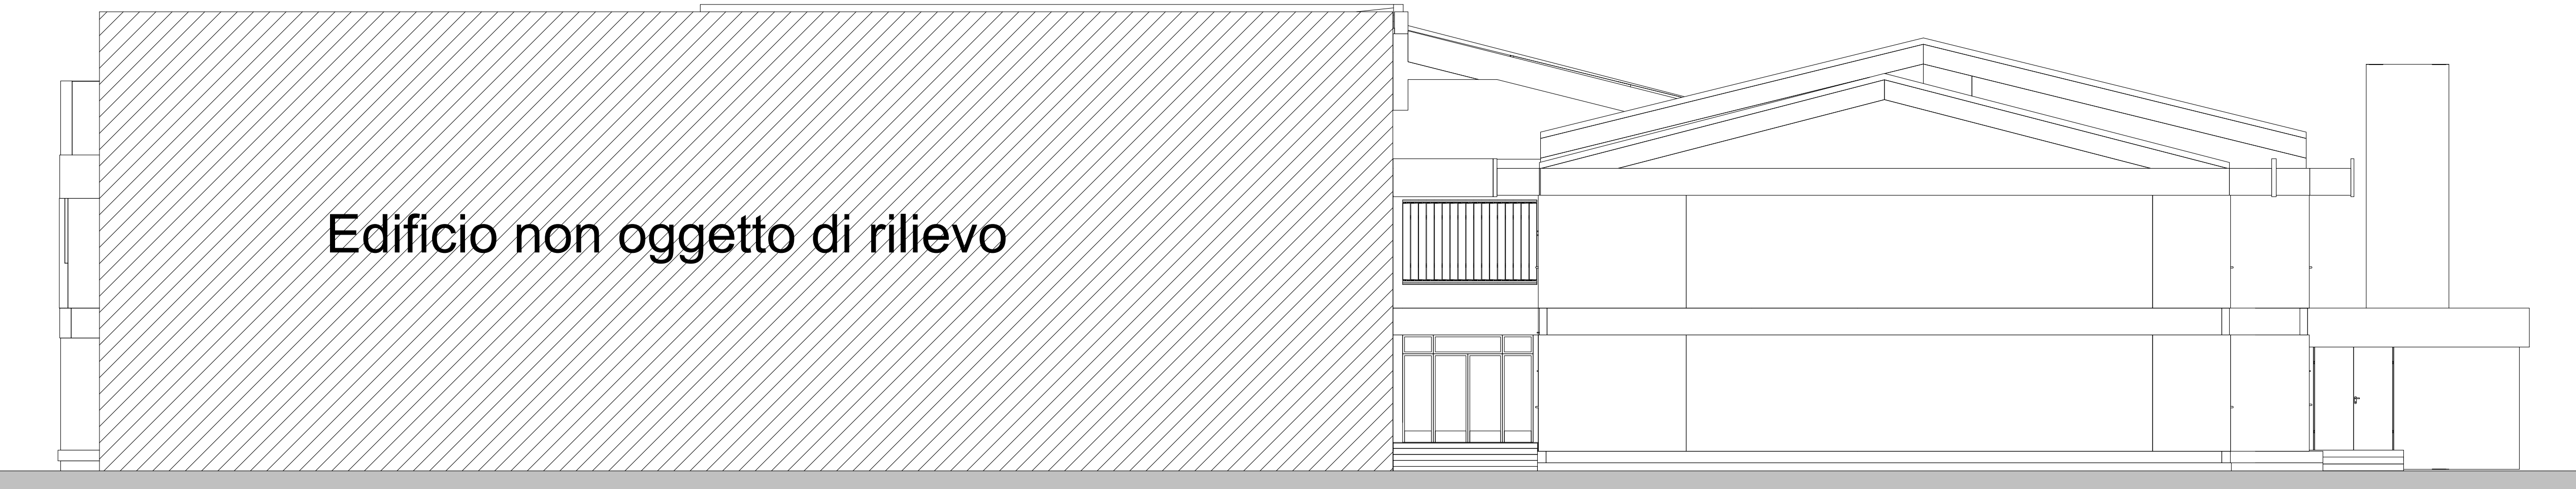

K-Plan  
Scala 1 : 500

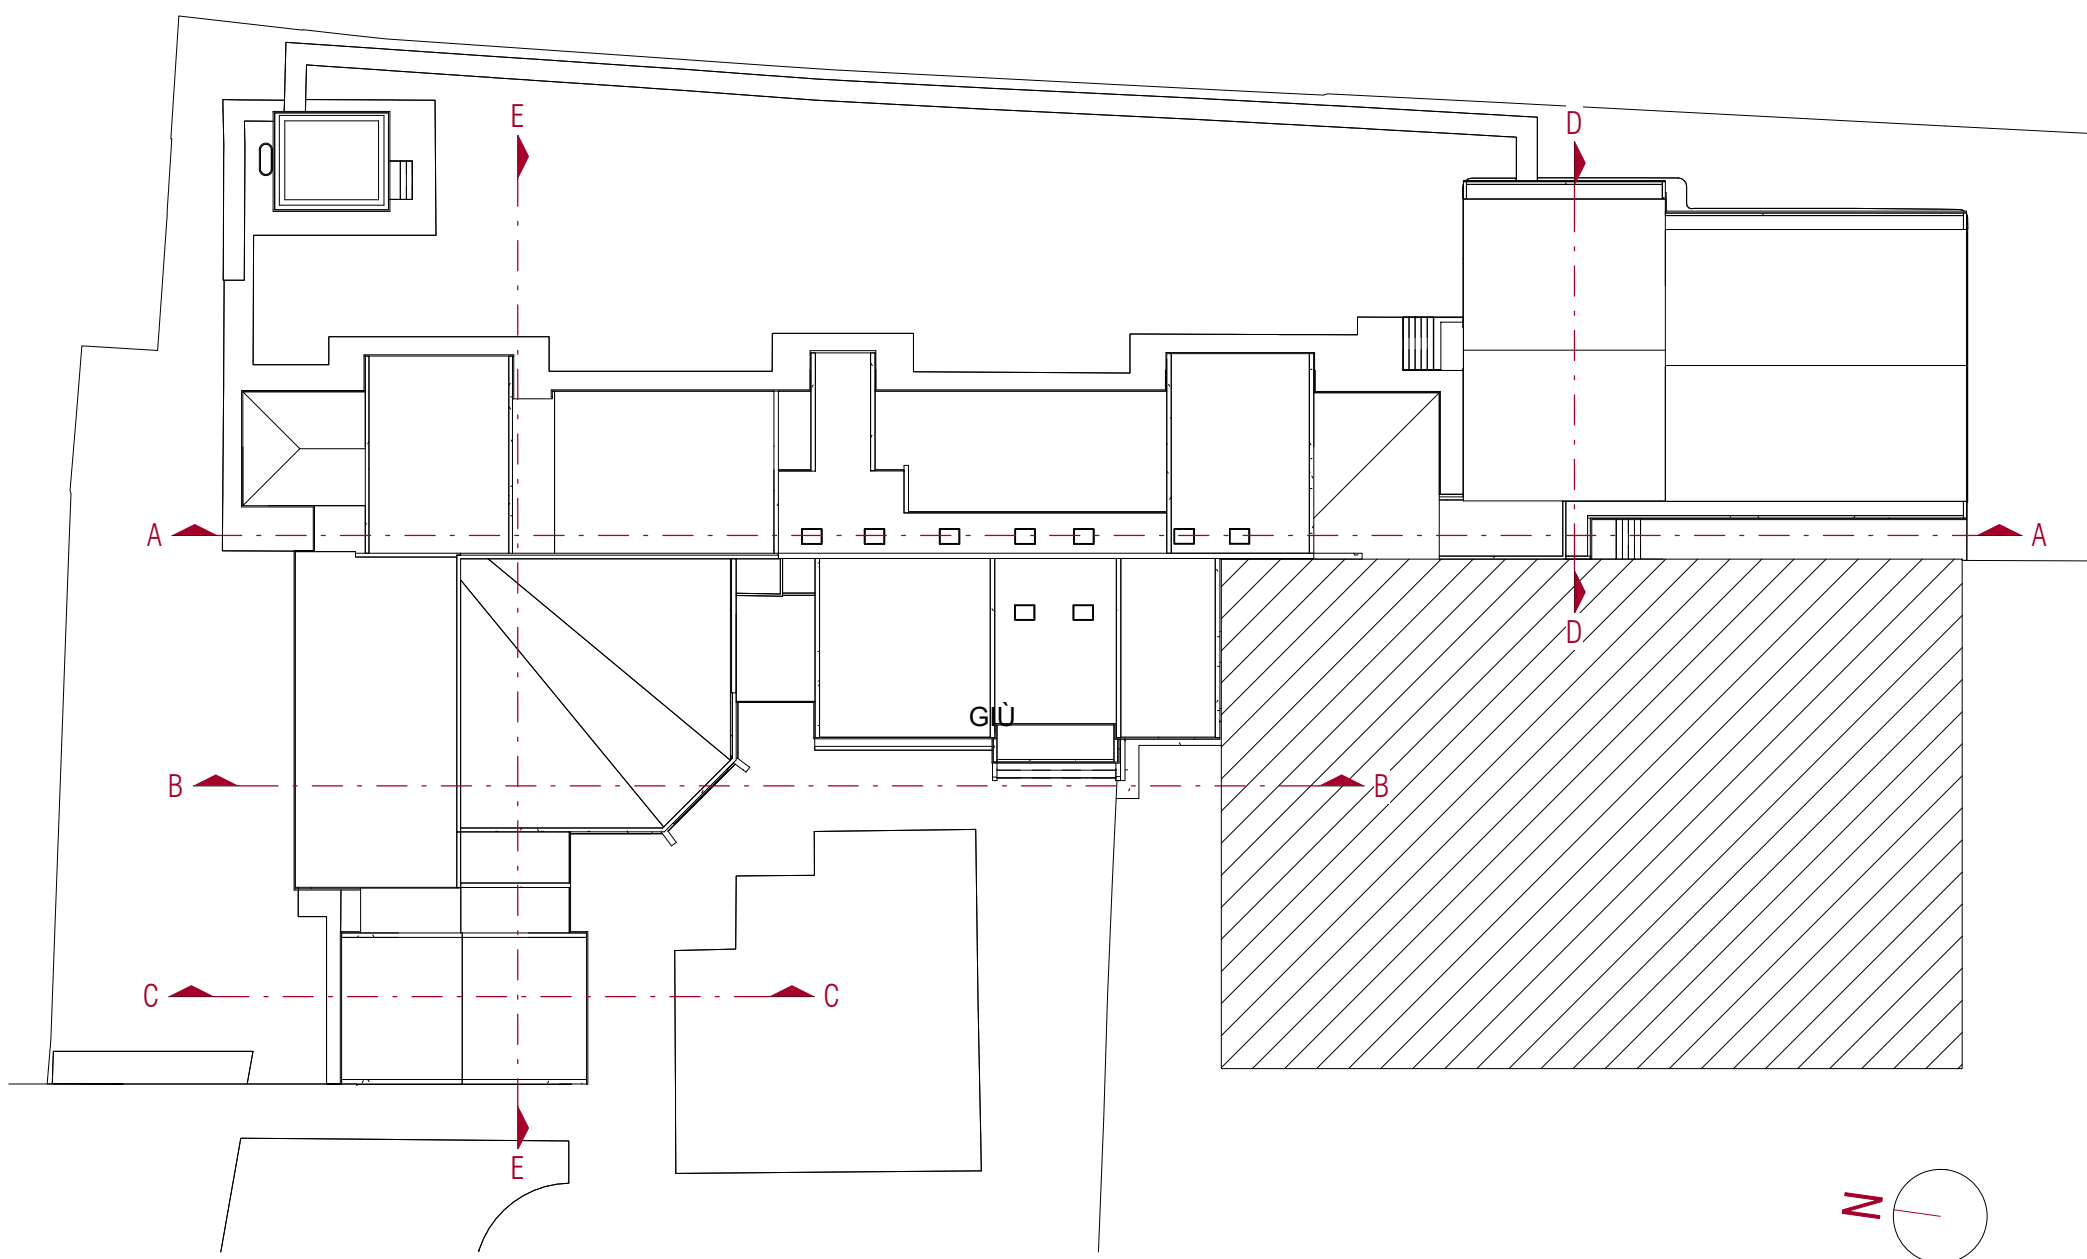

committente  
**Comune di Taglio di Po**  
46018 - Taglio di Po - Rovigo

rilevato



STUDIO GUZZO


Studio Guzzo - Via XVI Aprile 4/B - 30021  
Quarto d'Altino - Venezia - Italy  
tel. +39 0422 381945 - fax +39 0422 381945  
www.studioguzzo.it - info@studioguzzo.it

progettista  
geom. Pietro Guzzo  
collaboratori  
geom. Luca Torressen  
arch. Matteo Nalvo

ing. Lorenzo Calchera  
ing. Francesco Roberto

oggetto  
**PROGETTO AS BUILT**  
RESTITUZIONE IN BIM DELLE STRUTTURE  
E DEGLI IMPIANTI INERENTI L'ISTITUTO  
COMPENSIVO SCOLASTICO  
DI TAGLIO DI PO

località  
TAGLIO DI PO (RO)

elaborato  
ELABORATO ARCHITETTONICO  
Prospetti

Scala 1:100

direttore tecnico  
geom. Pietro Guzzo

file


**A3.01**

commessa  
**19038**

