




Planimetria Piano Terra  
Scala 1 : 25

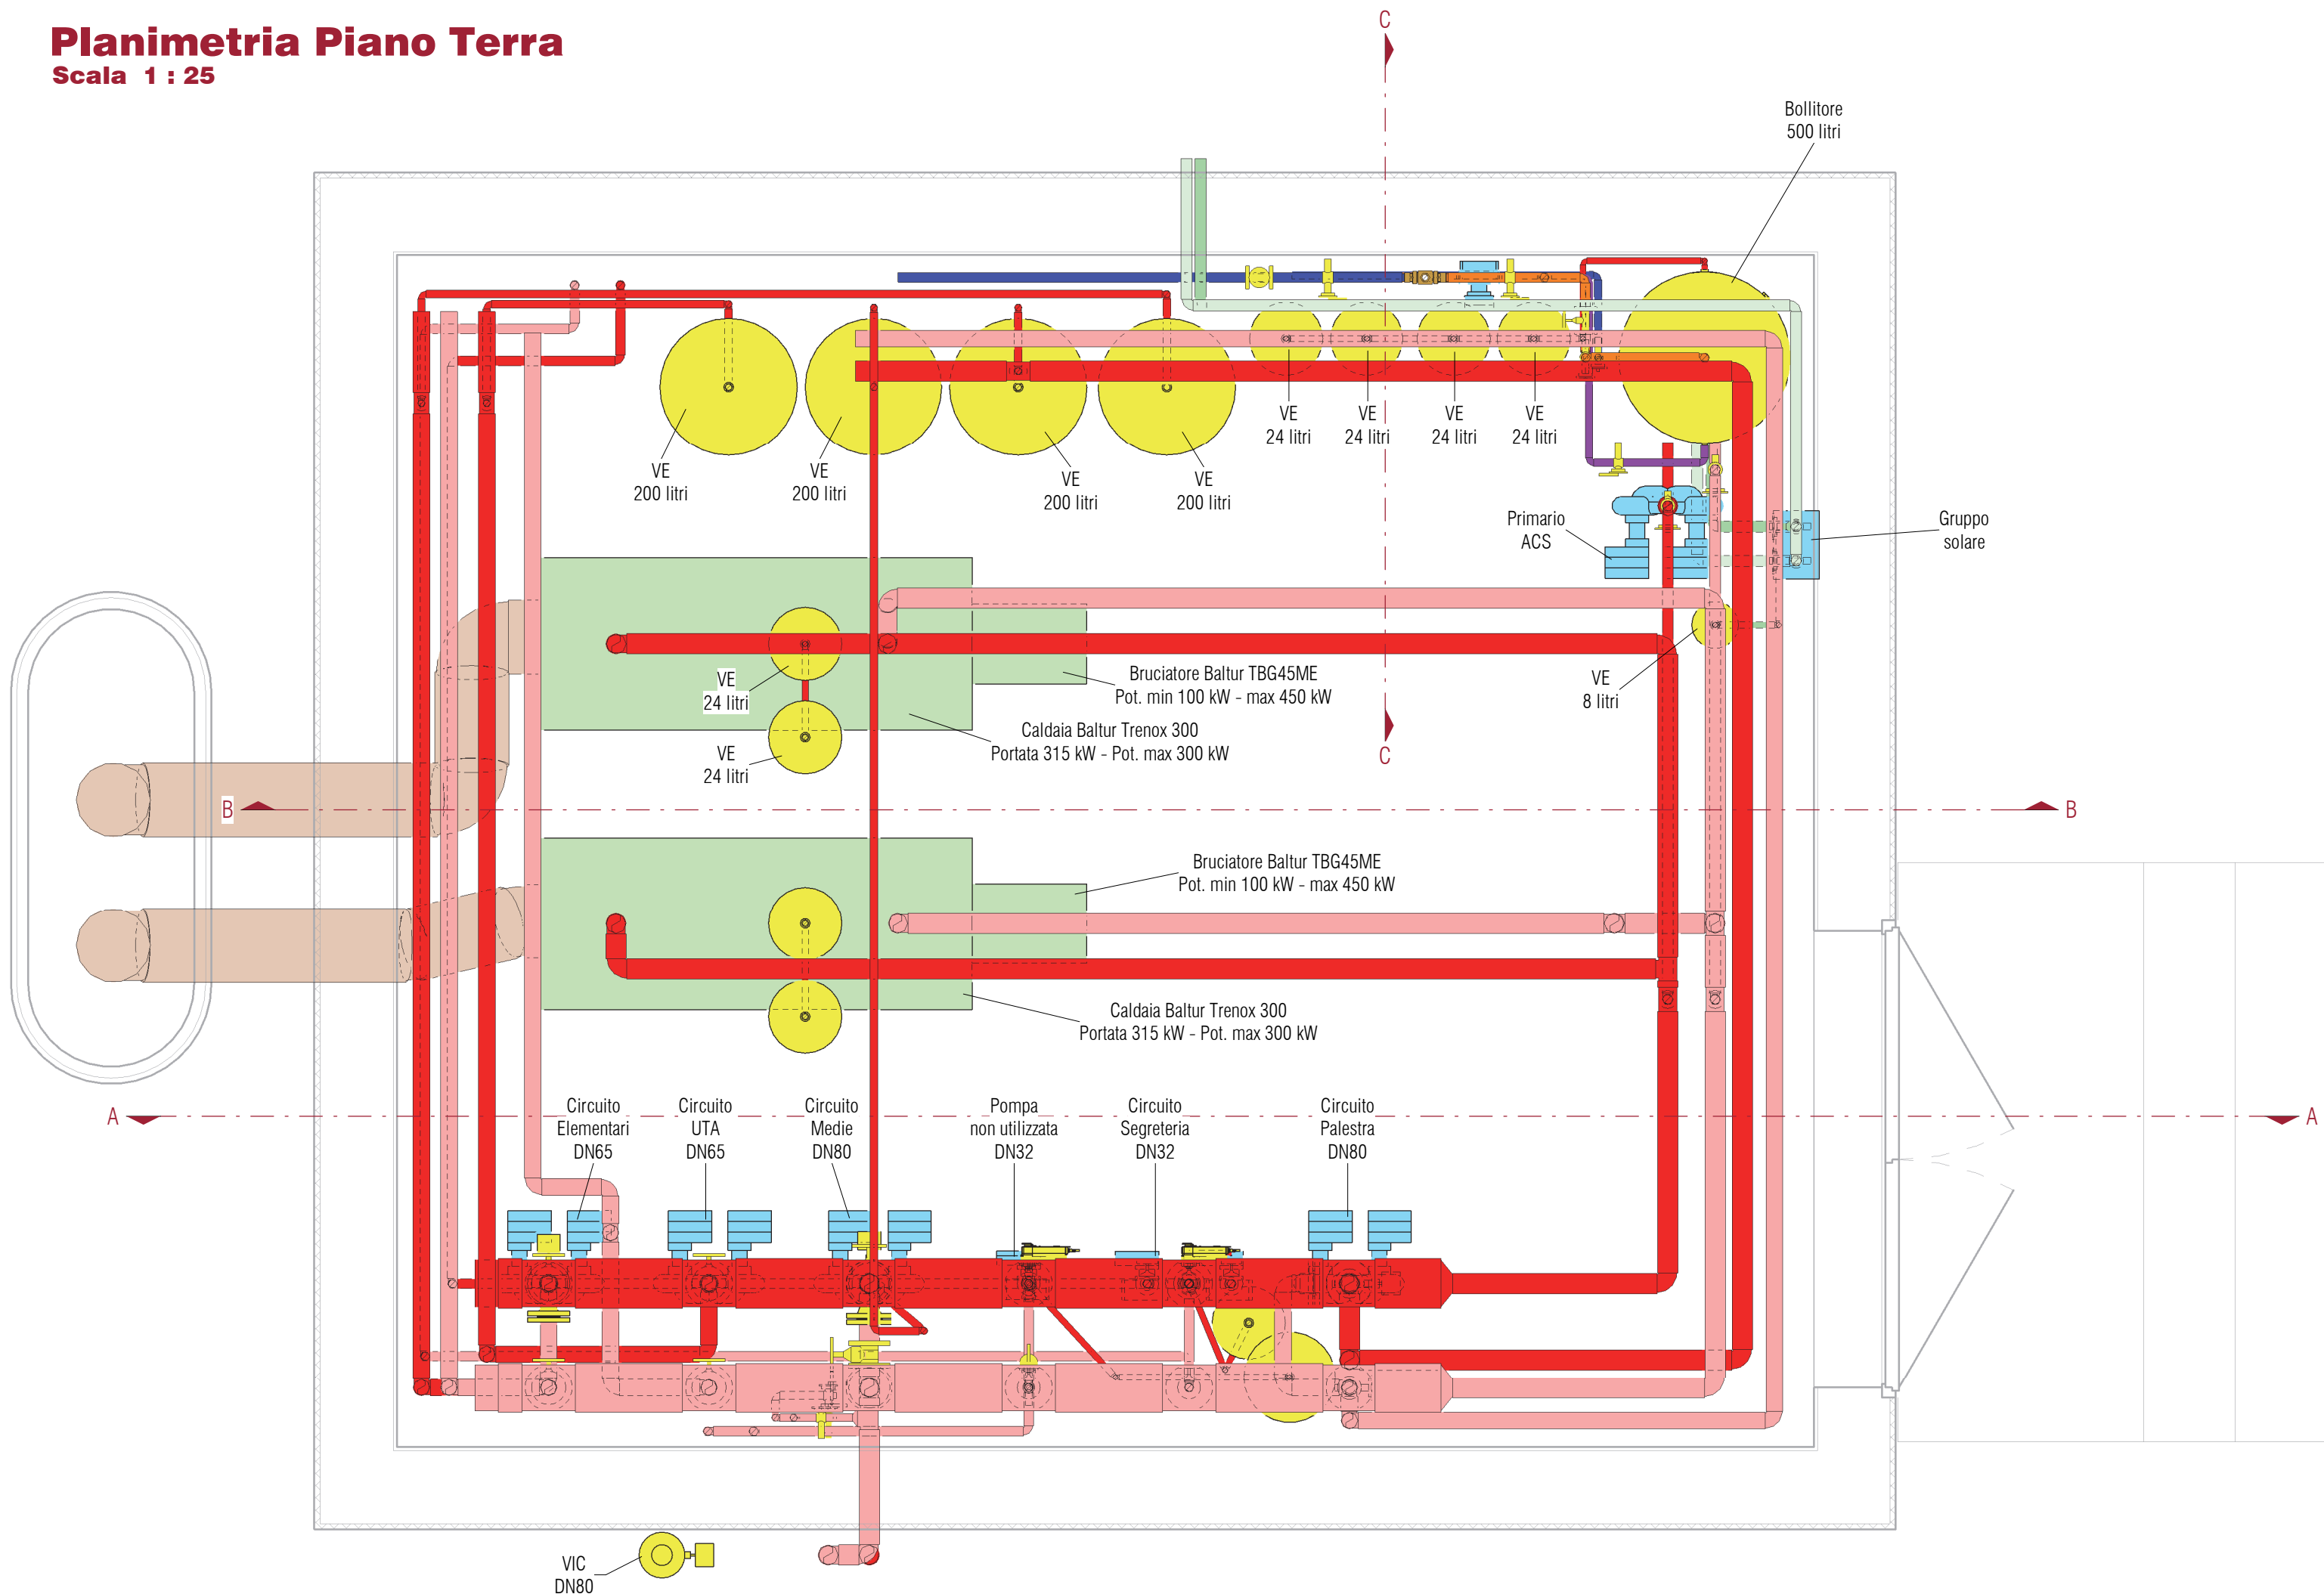


Sezione A-A  
Scala 1 : 25

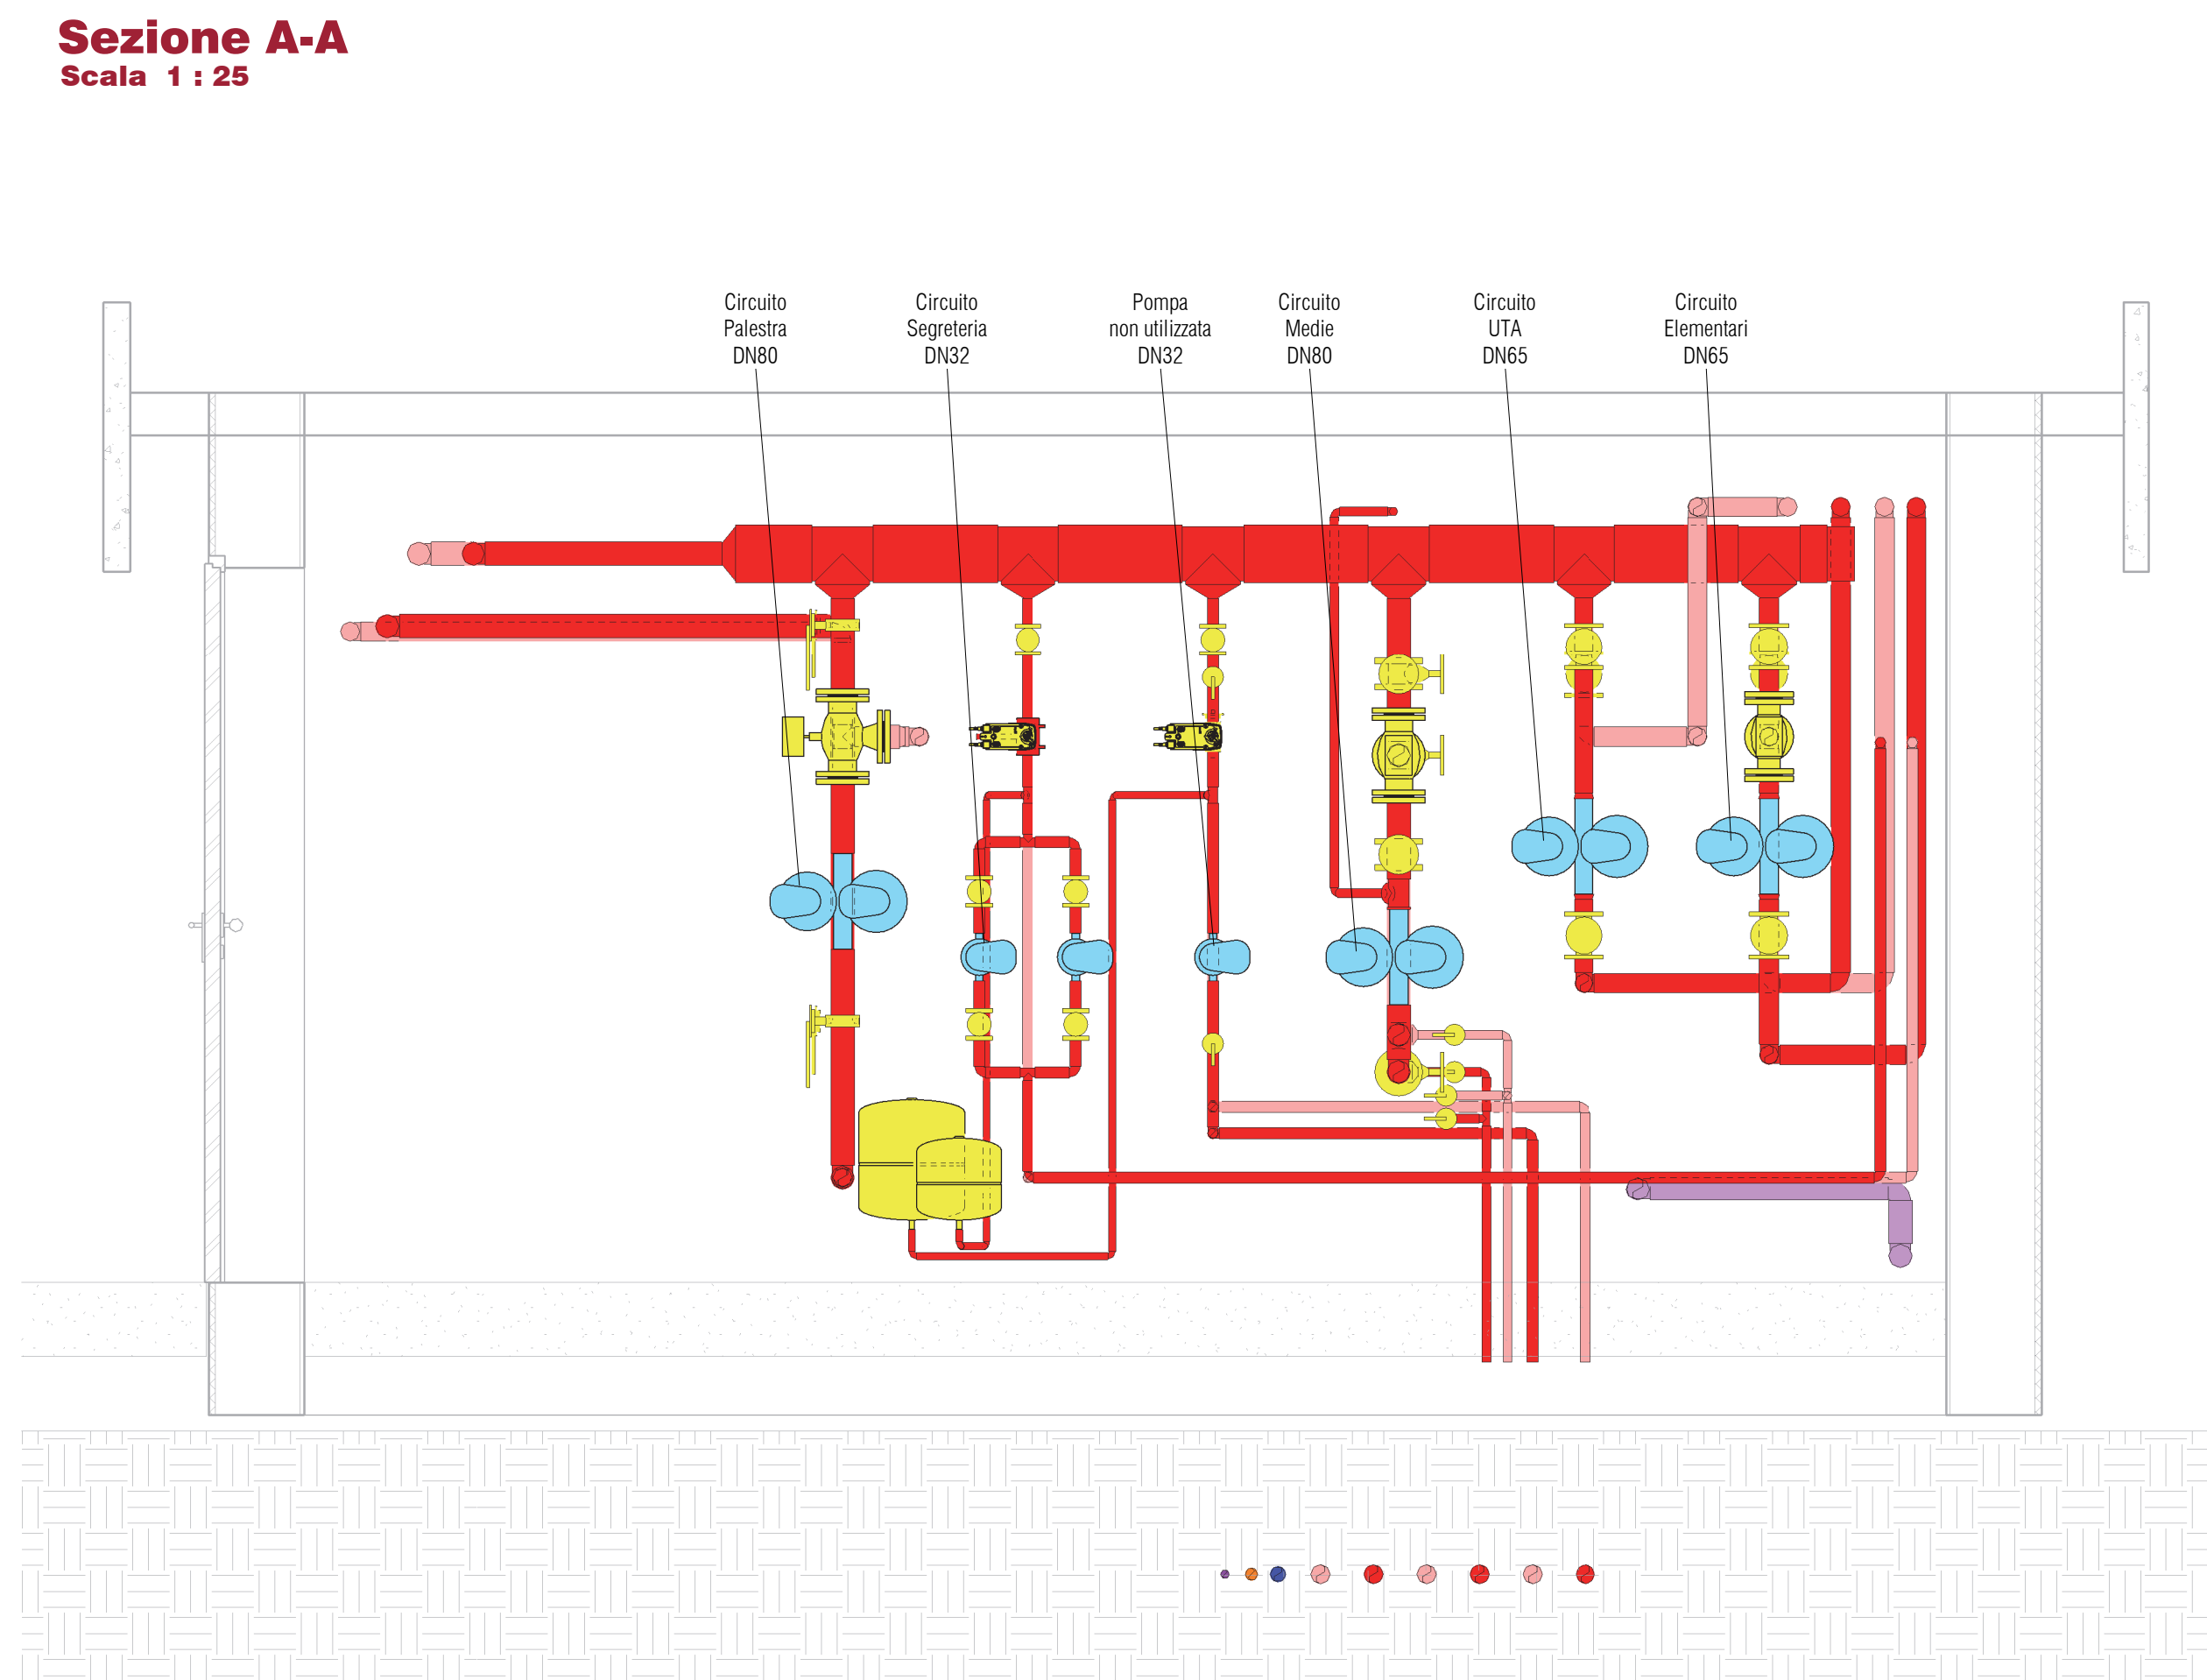


Acqua sanitaria e vasi d'espansione

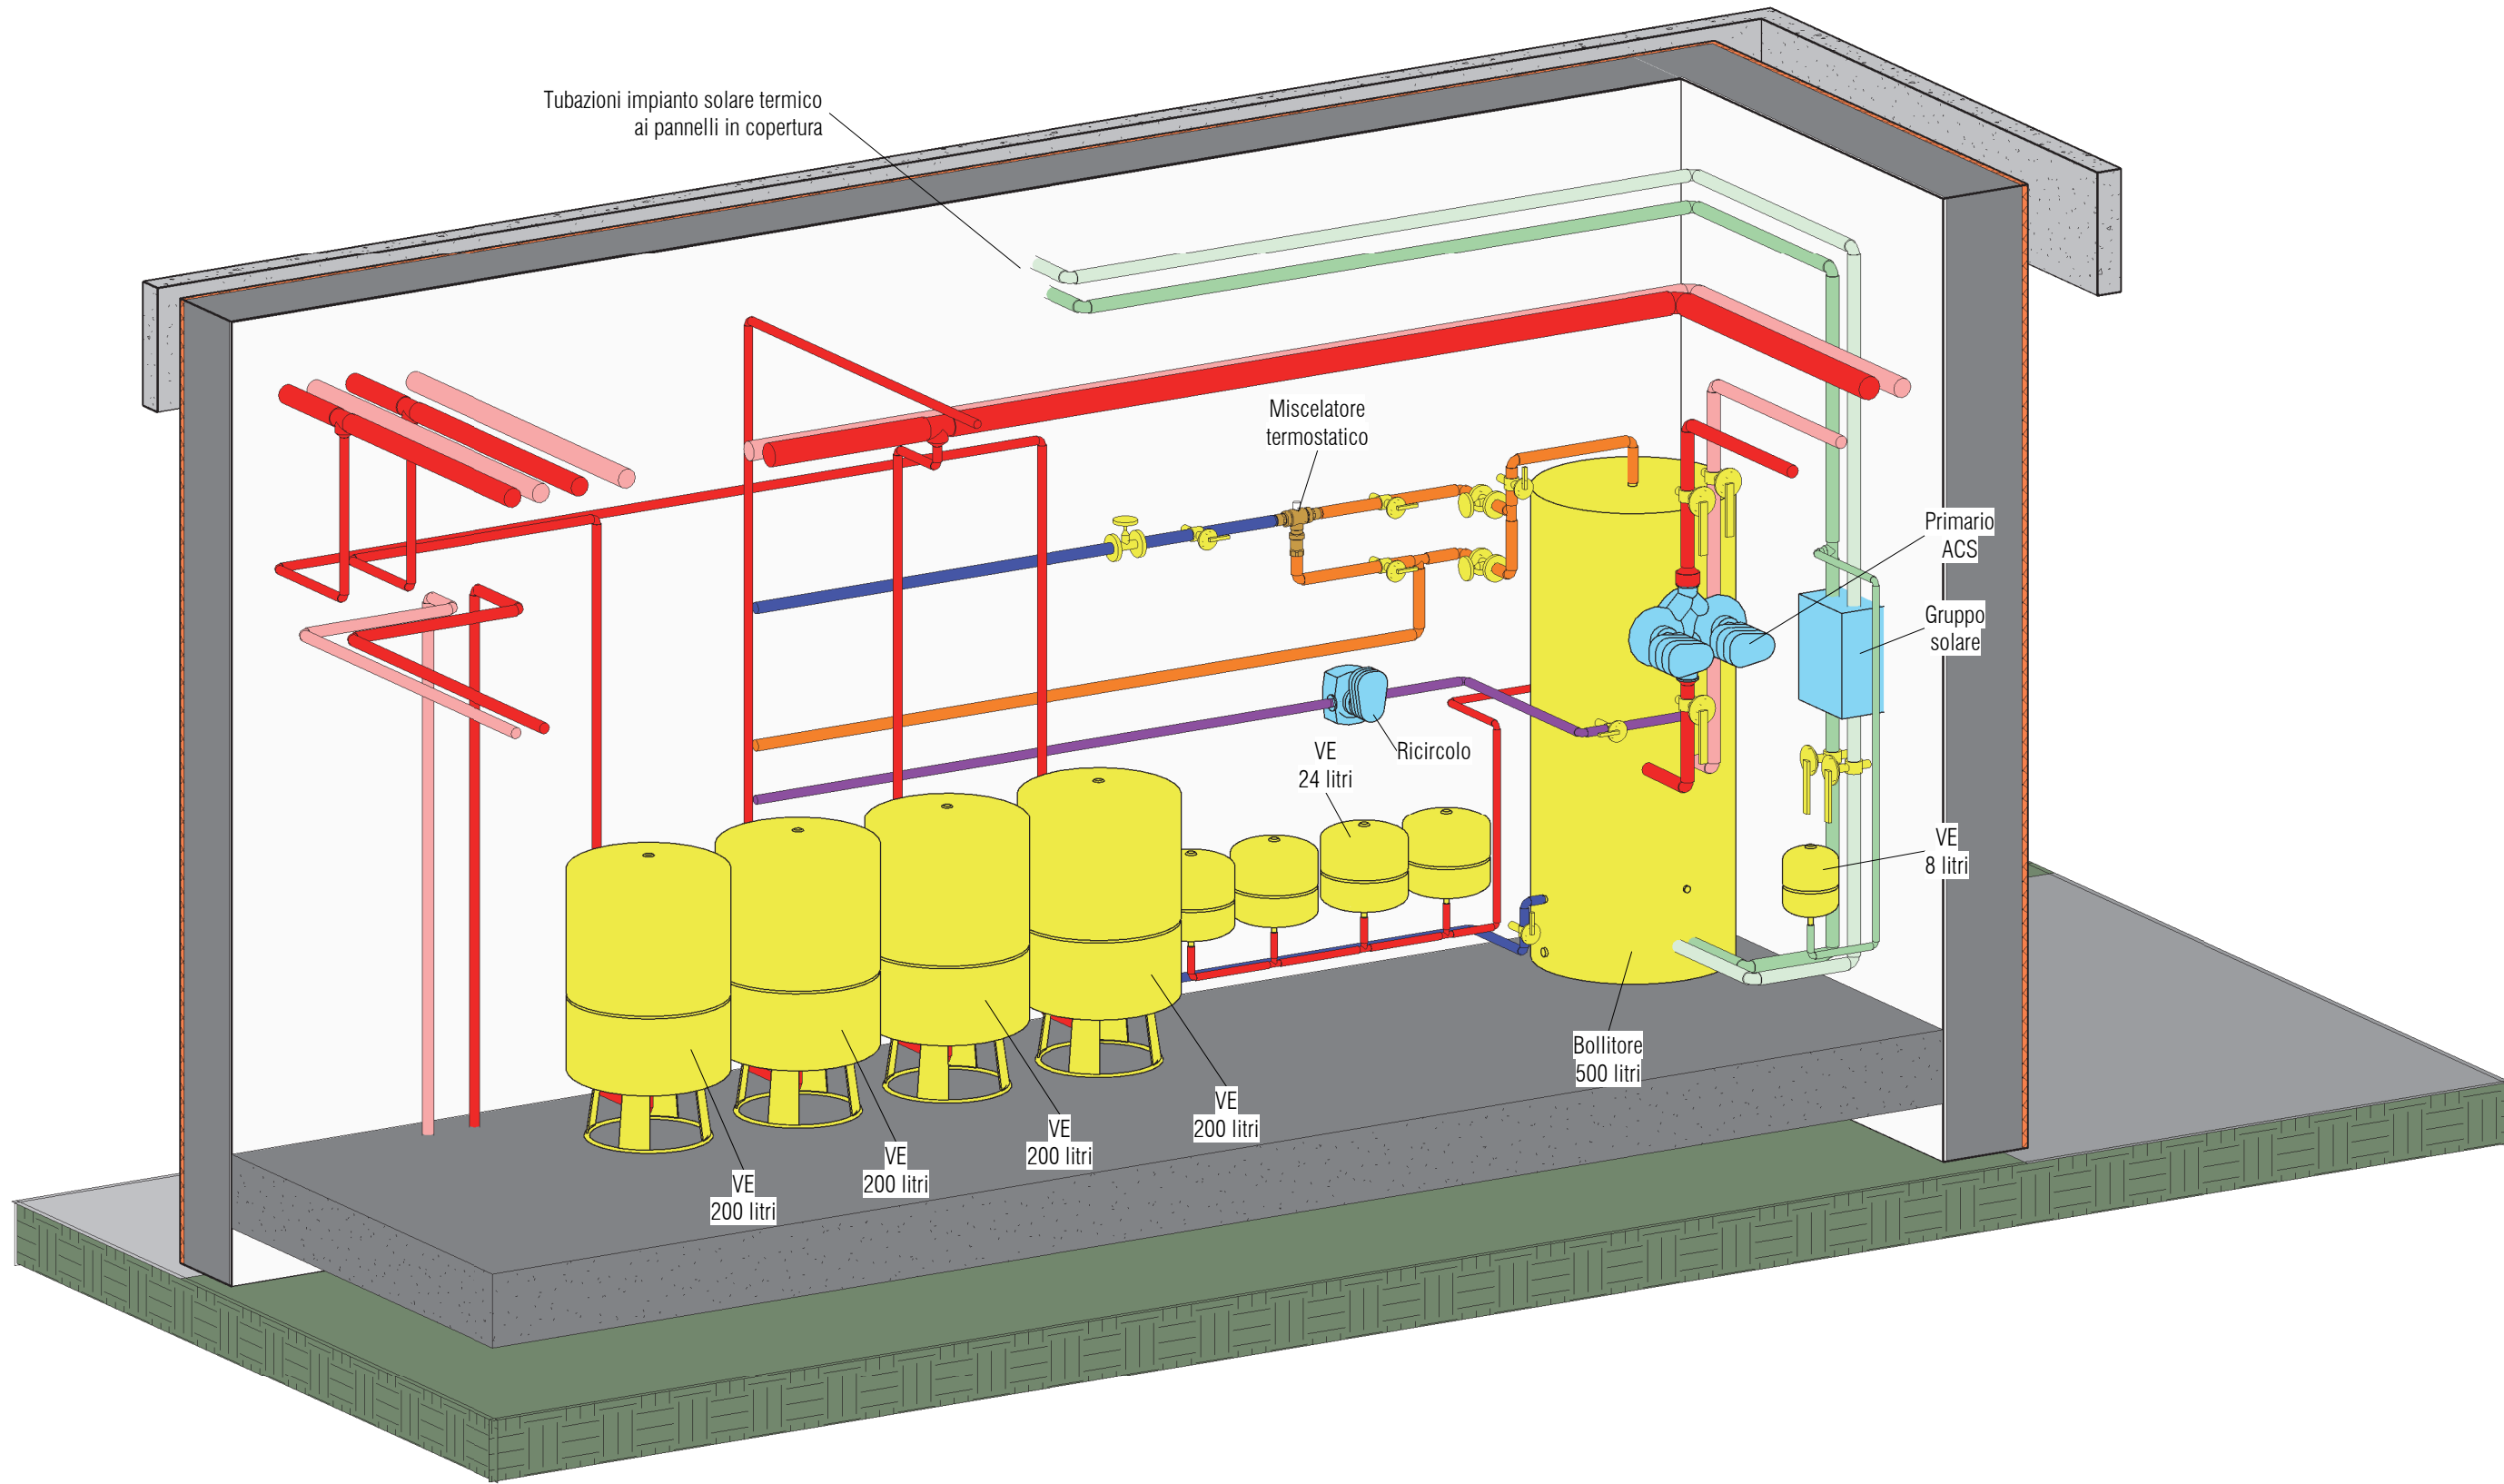


Sezione B-B  
Scala 1 : 25

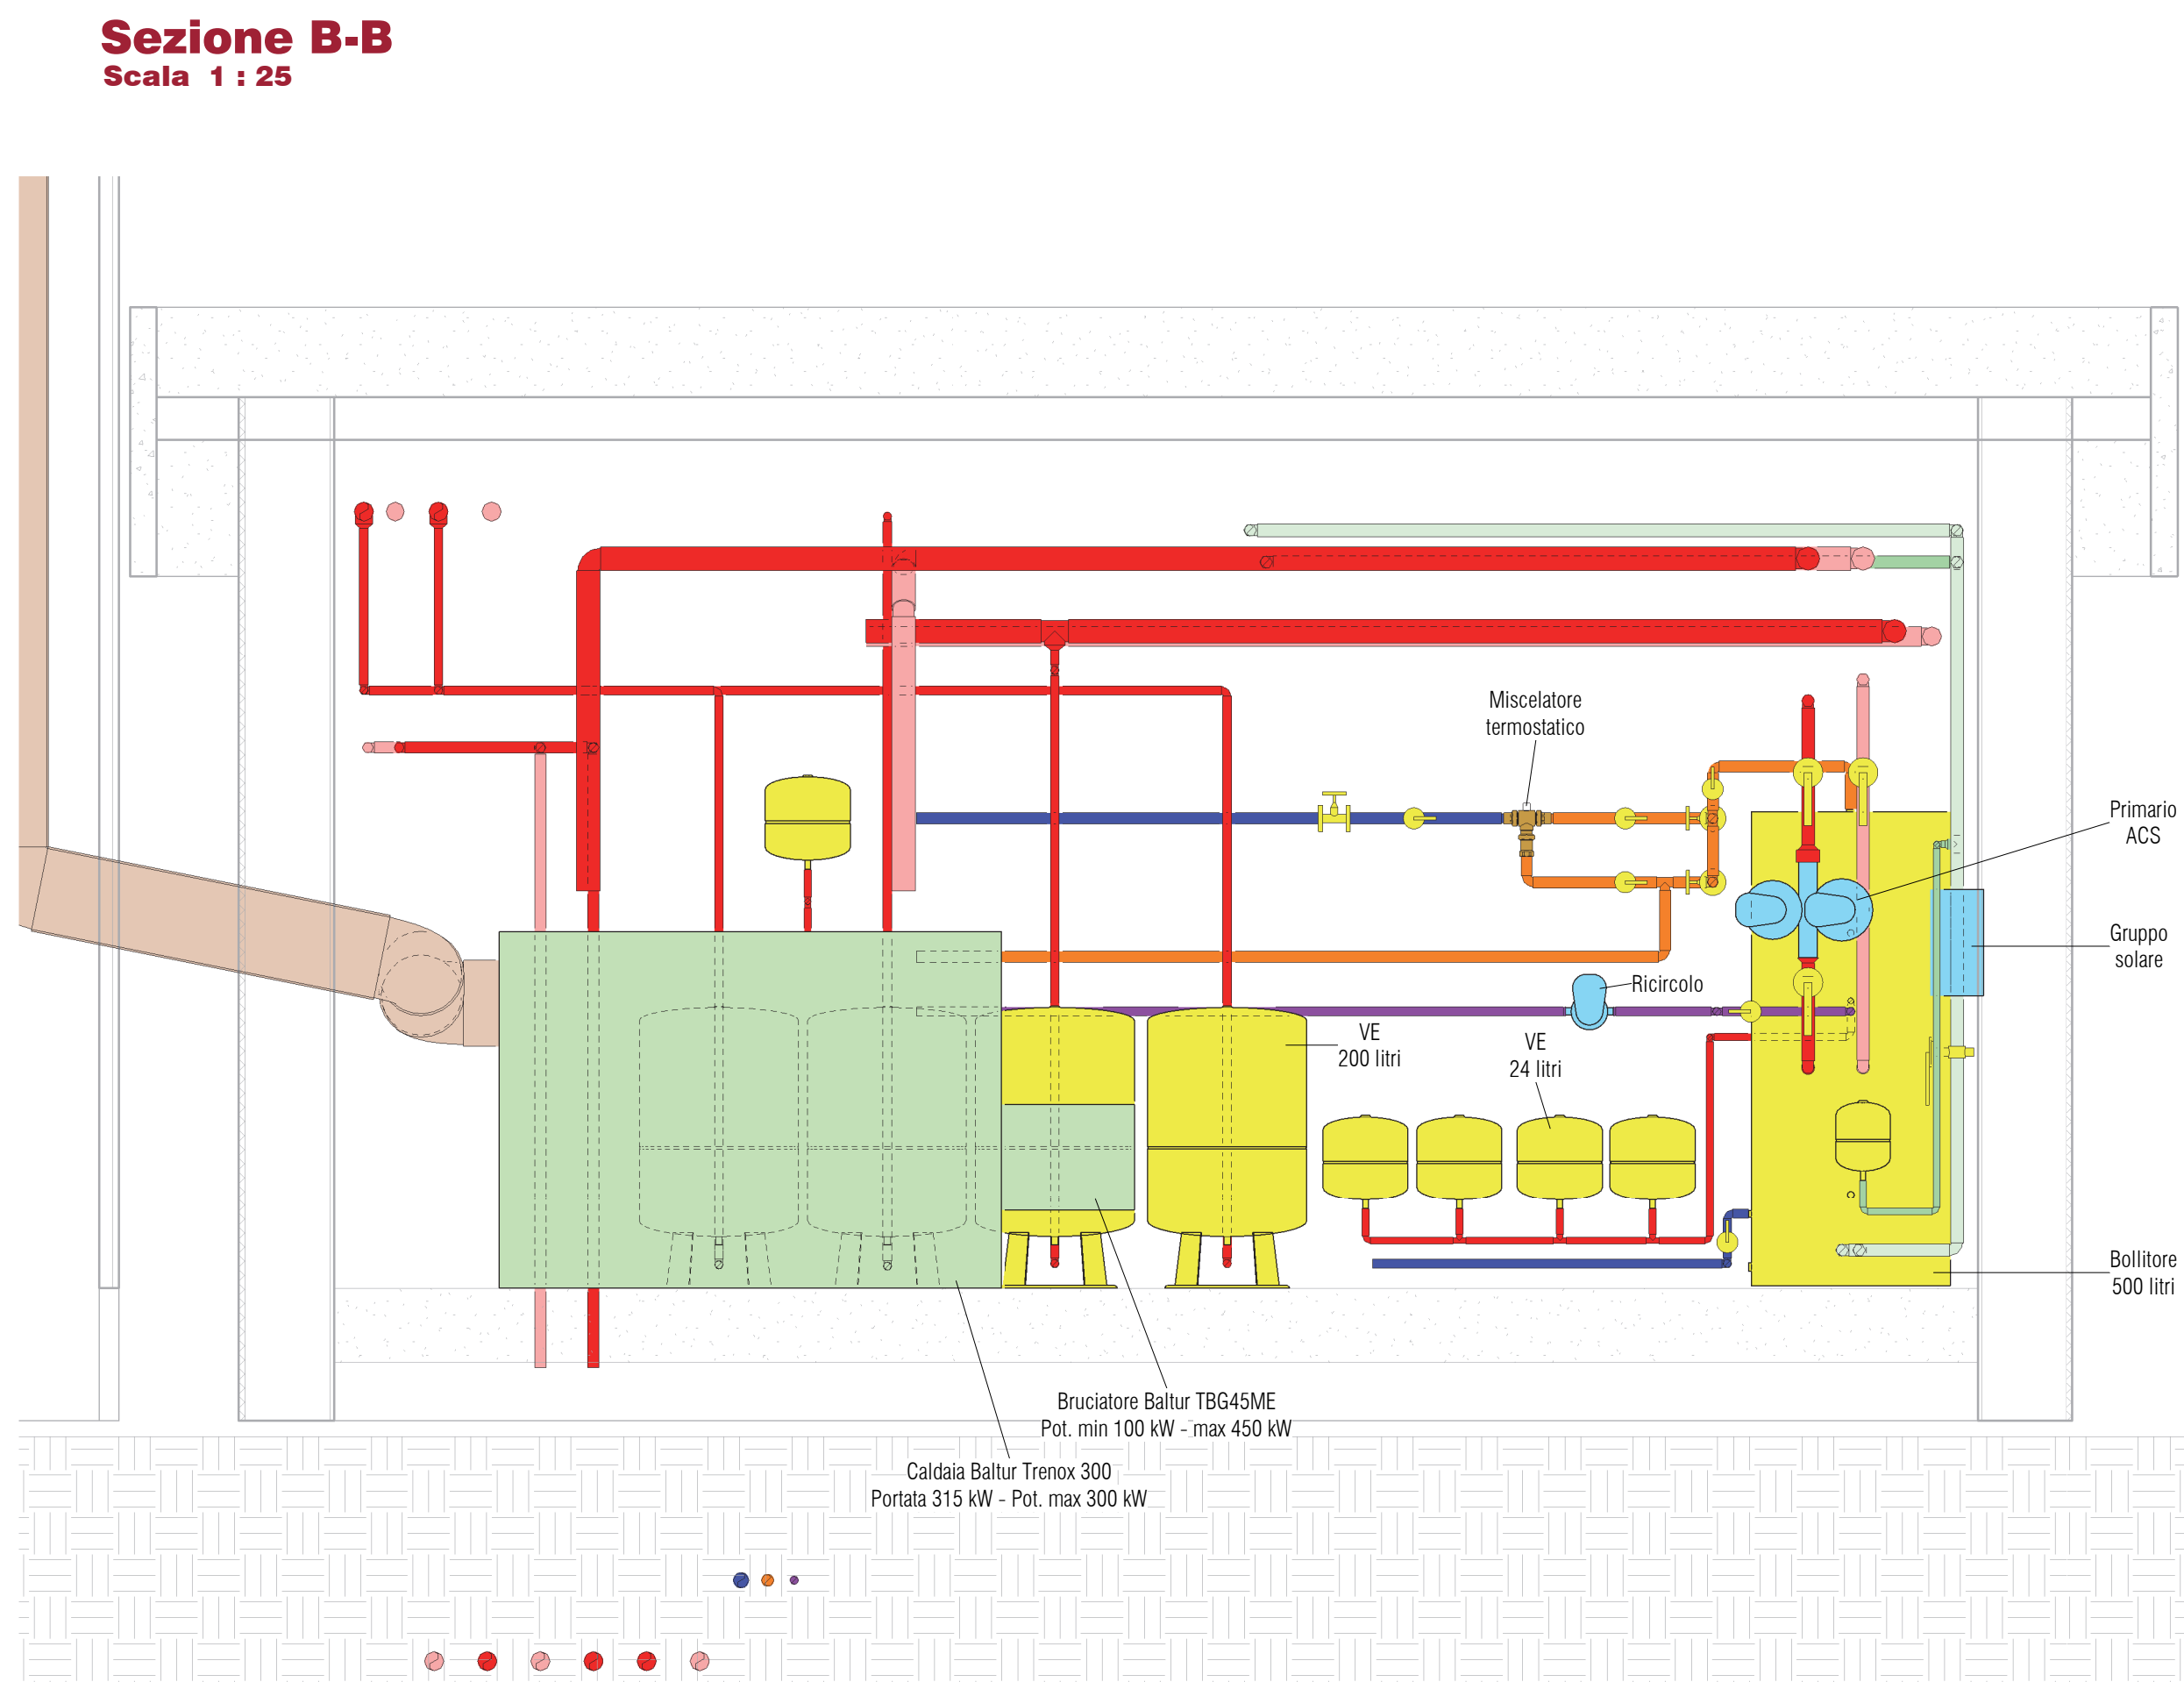

Sezione C-C  
Scala 1 : 25

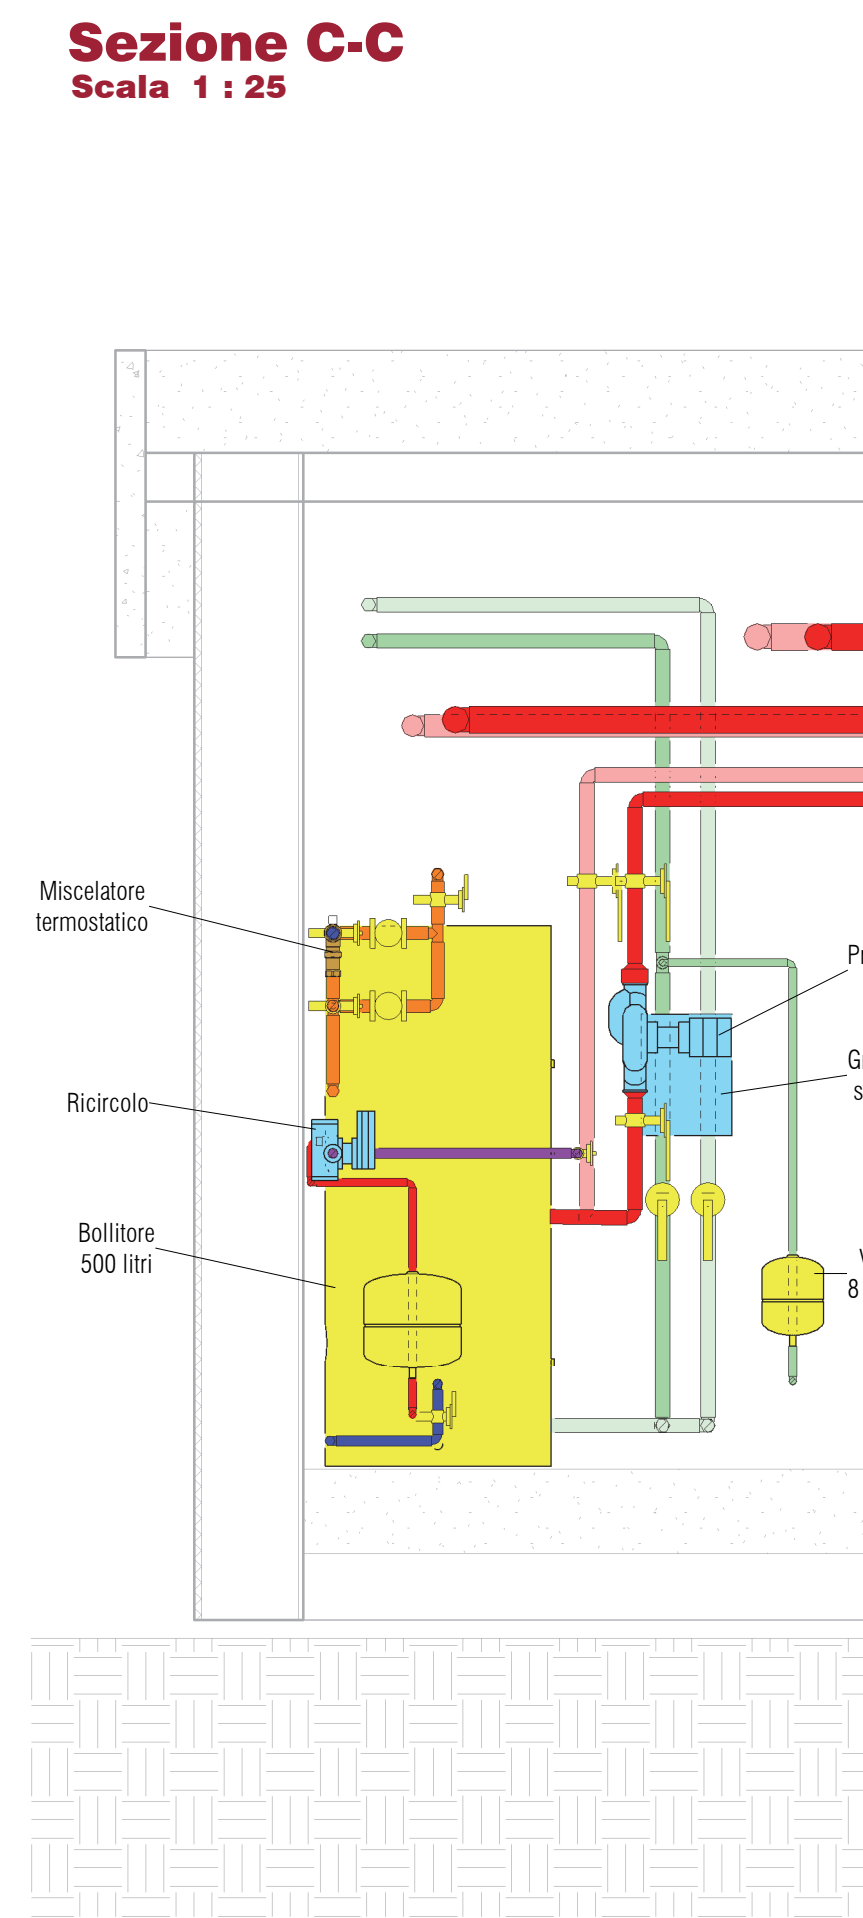


Collettori di distribuzione

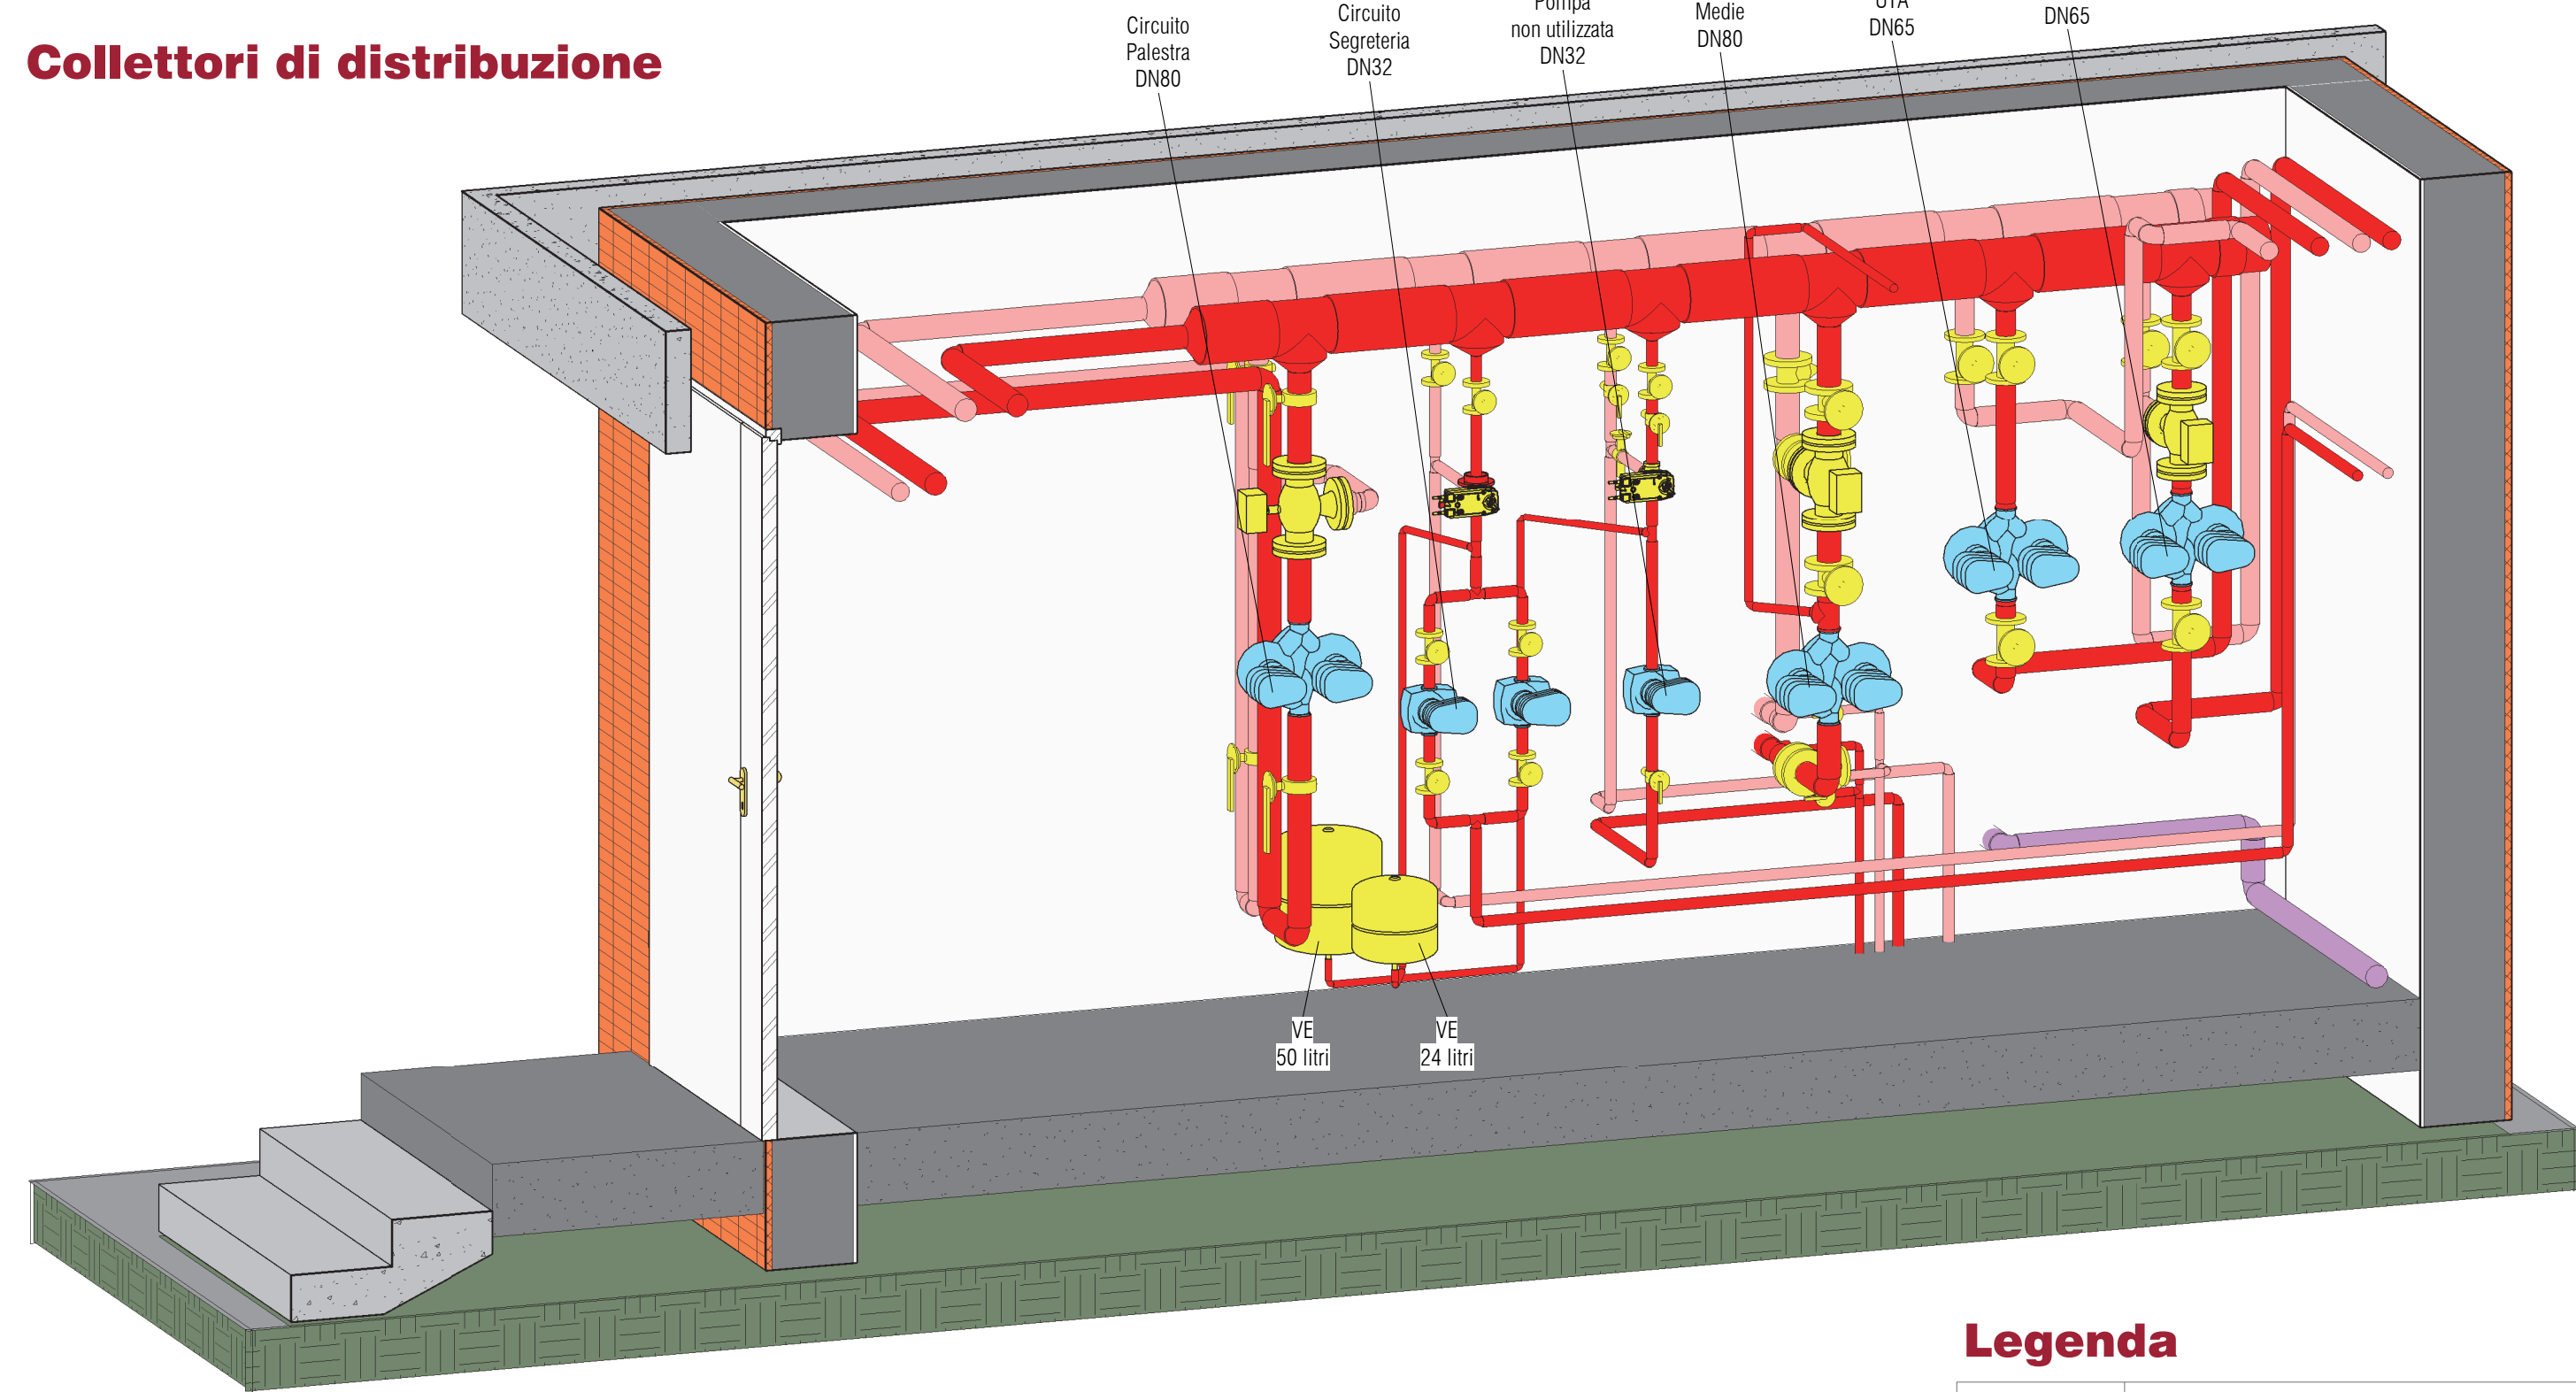


Legenda

—	Mandata riscaldamento
—	Ritorno riscaldamento
—	Tubazione acqua fredda sanitaria
—	Tubazione acqua calda sanitaria
—	Tubazione acqua calda di ricircolo
—	Tubazione gas metano
—	Canna fumaria

Vista generale CT

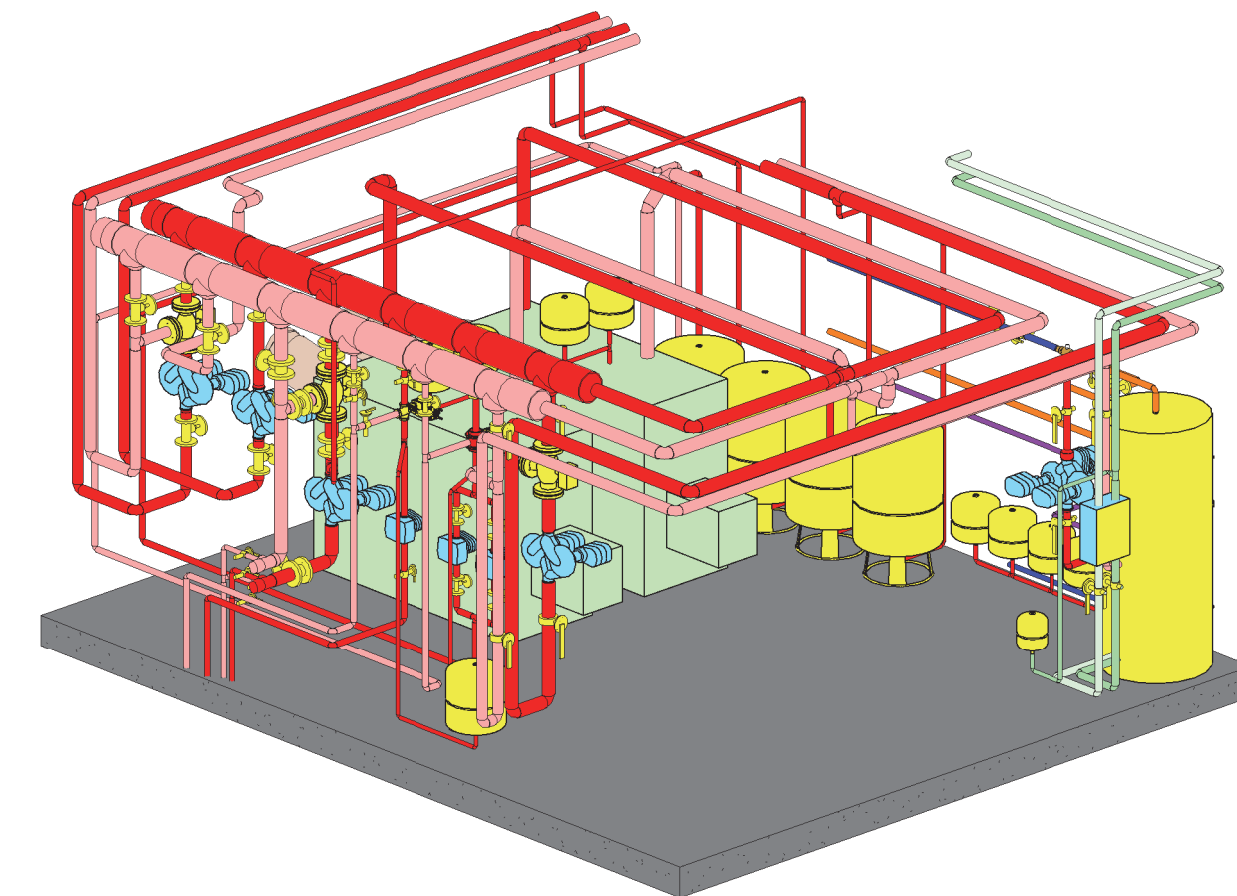

Vista generale CT

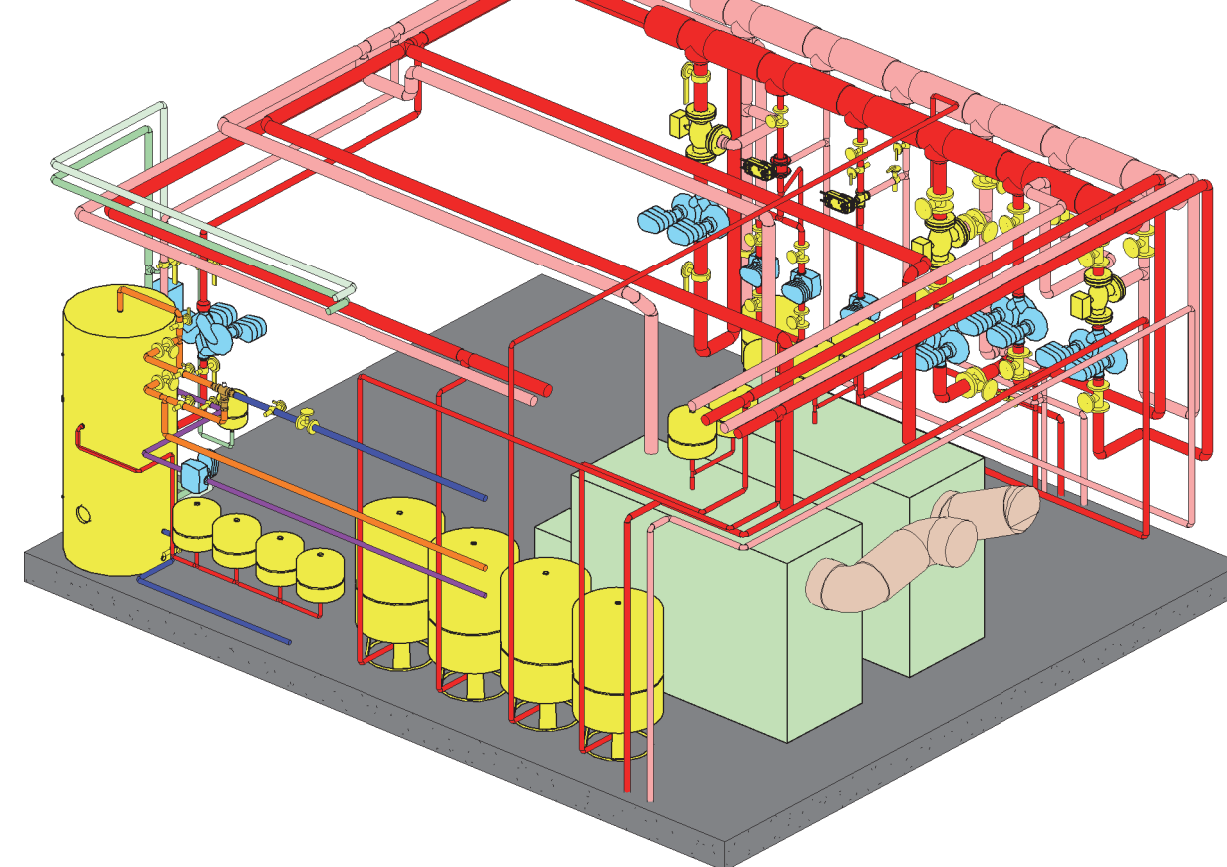

committente  
**Comune di Taglio di Po**  
Piazza IV Novembre, 5  

rilievo

**STUDIO GUZZO**  
di geometri  
Pietro e Nicola Guzzo

progettista  
geom. Pietro Guzzo  
collaboratori  
geom. Luca Torressan  
arch. Matteo Nativio  
ing. Lorenzo Calchiera  
ing. Francesco Roberto

oggetto  
**PROGETTO AS BUILT**  
RESTITUZIONE IN BIM DELLE STRUTTURE  
E DEGLI IMPIANTI INERENTI L'ISTITUTO  
COMPENSIVO SCOLASTICO  
DI TAGLIO DI PO

località  
TAGLIO DI PO (RO)

elaborato  
IMPIANTI MECCANICI  
Centrale Termica  
Viste e Sezioni

Scala 1:25  
direttore tecnico  
geom. Pietro Guzzo

file  
19038-07\_A\_M4.00\_TAV\_r00  
rev. data  

commessa  
**M4.00**

