




A-A
Scala 1 : 100

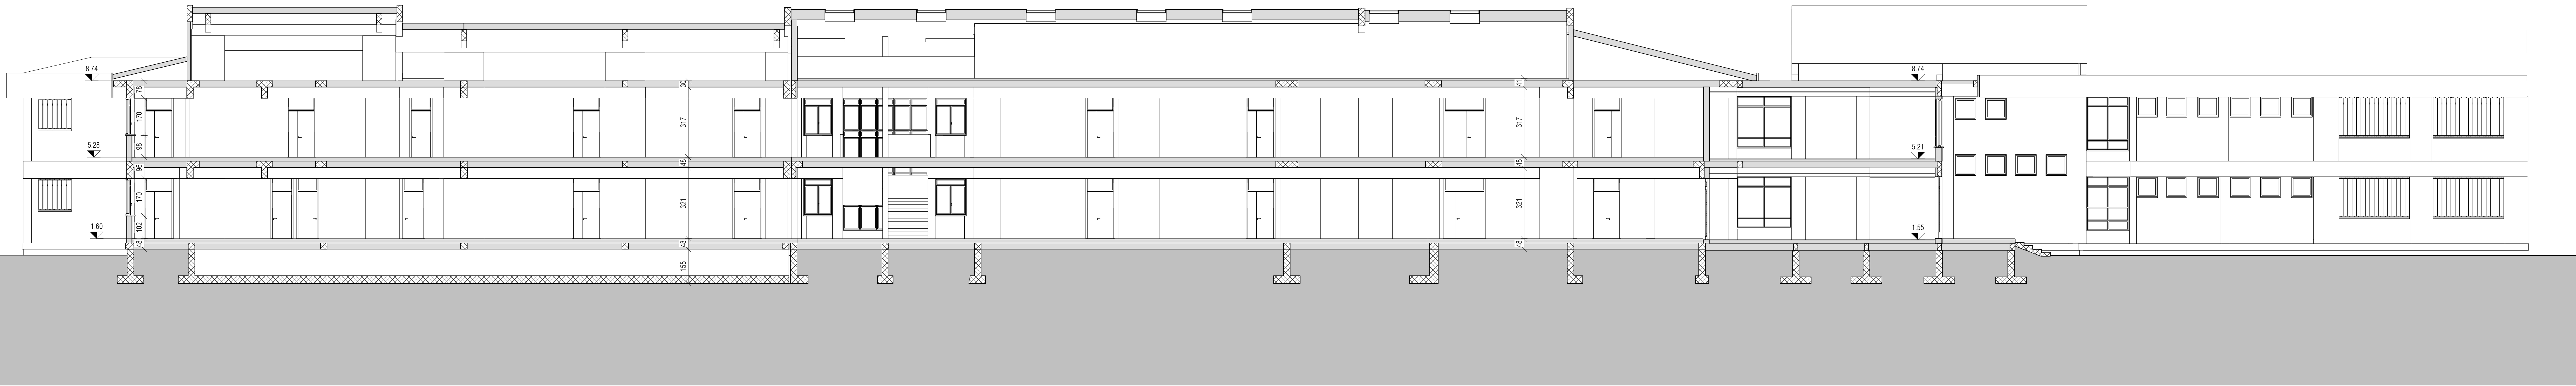


B-B
Scala 1 : 100

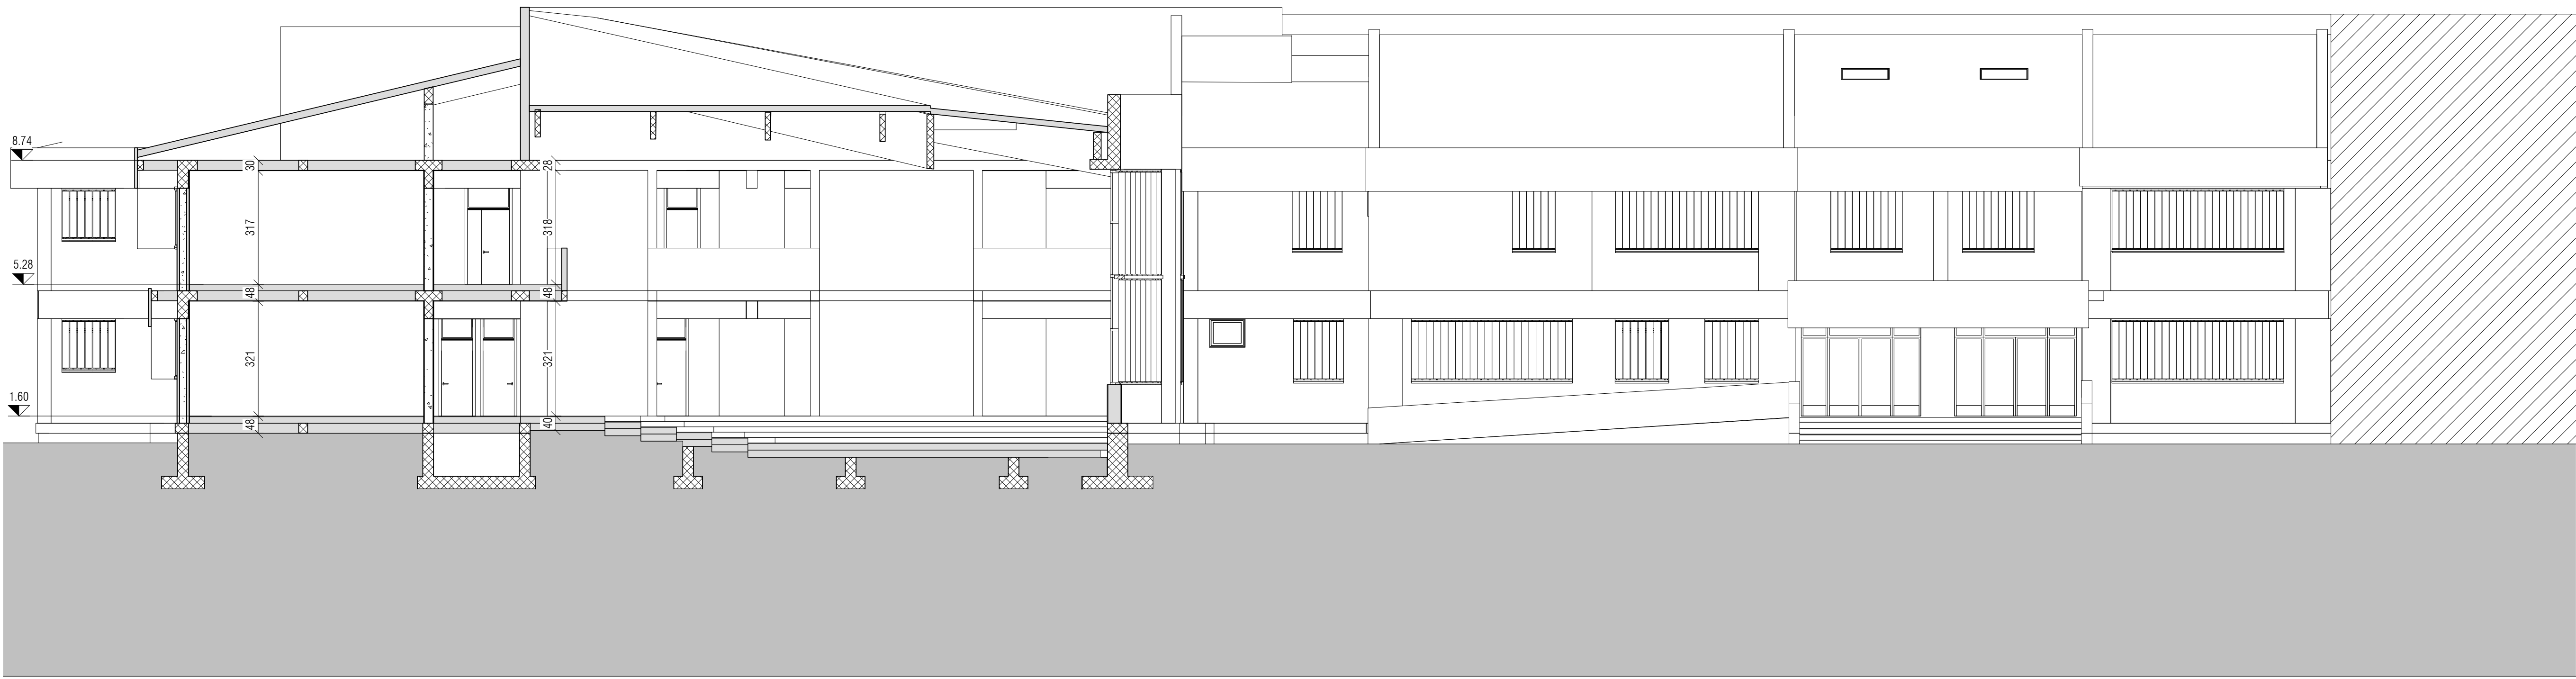


C-C
Scala 1 : 100

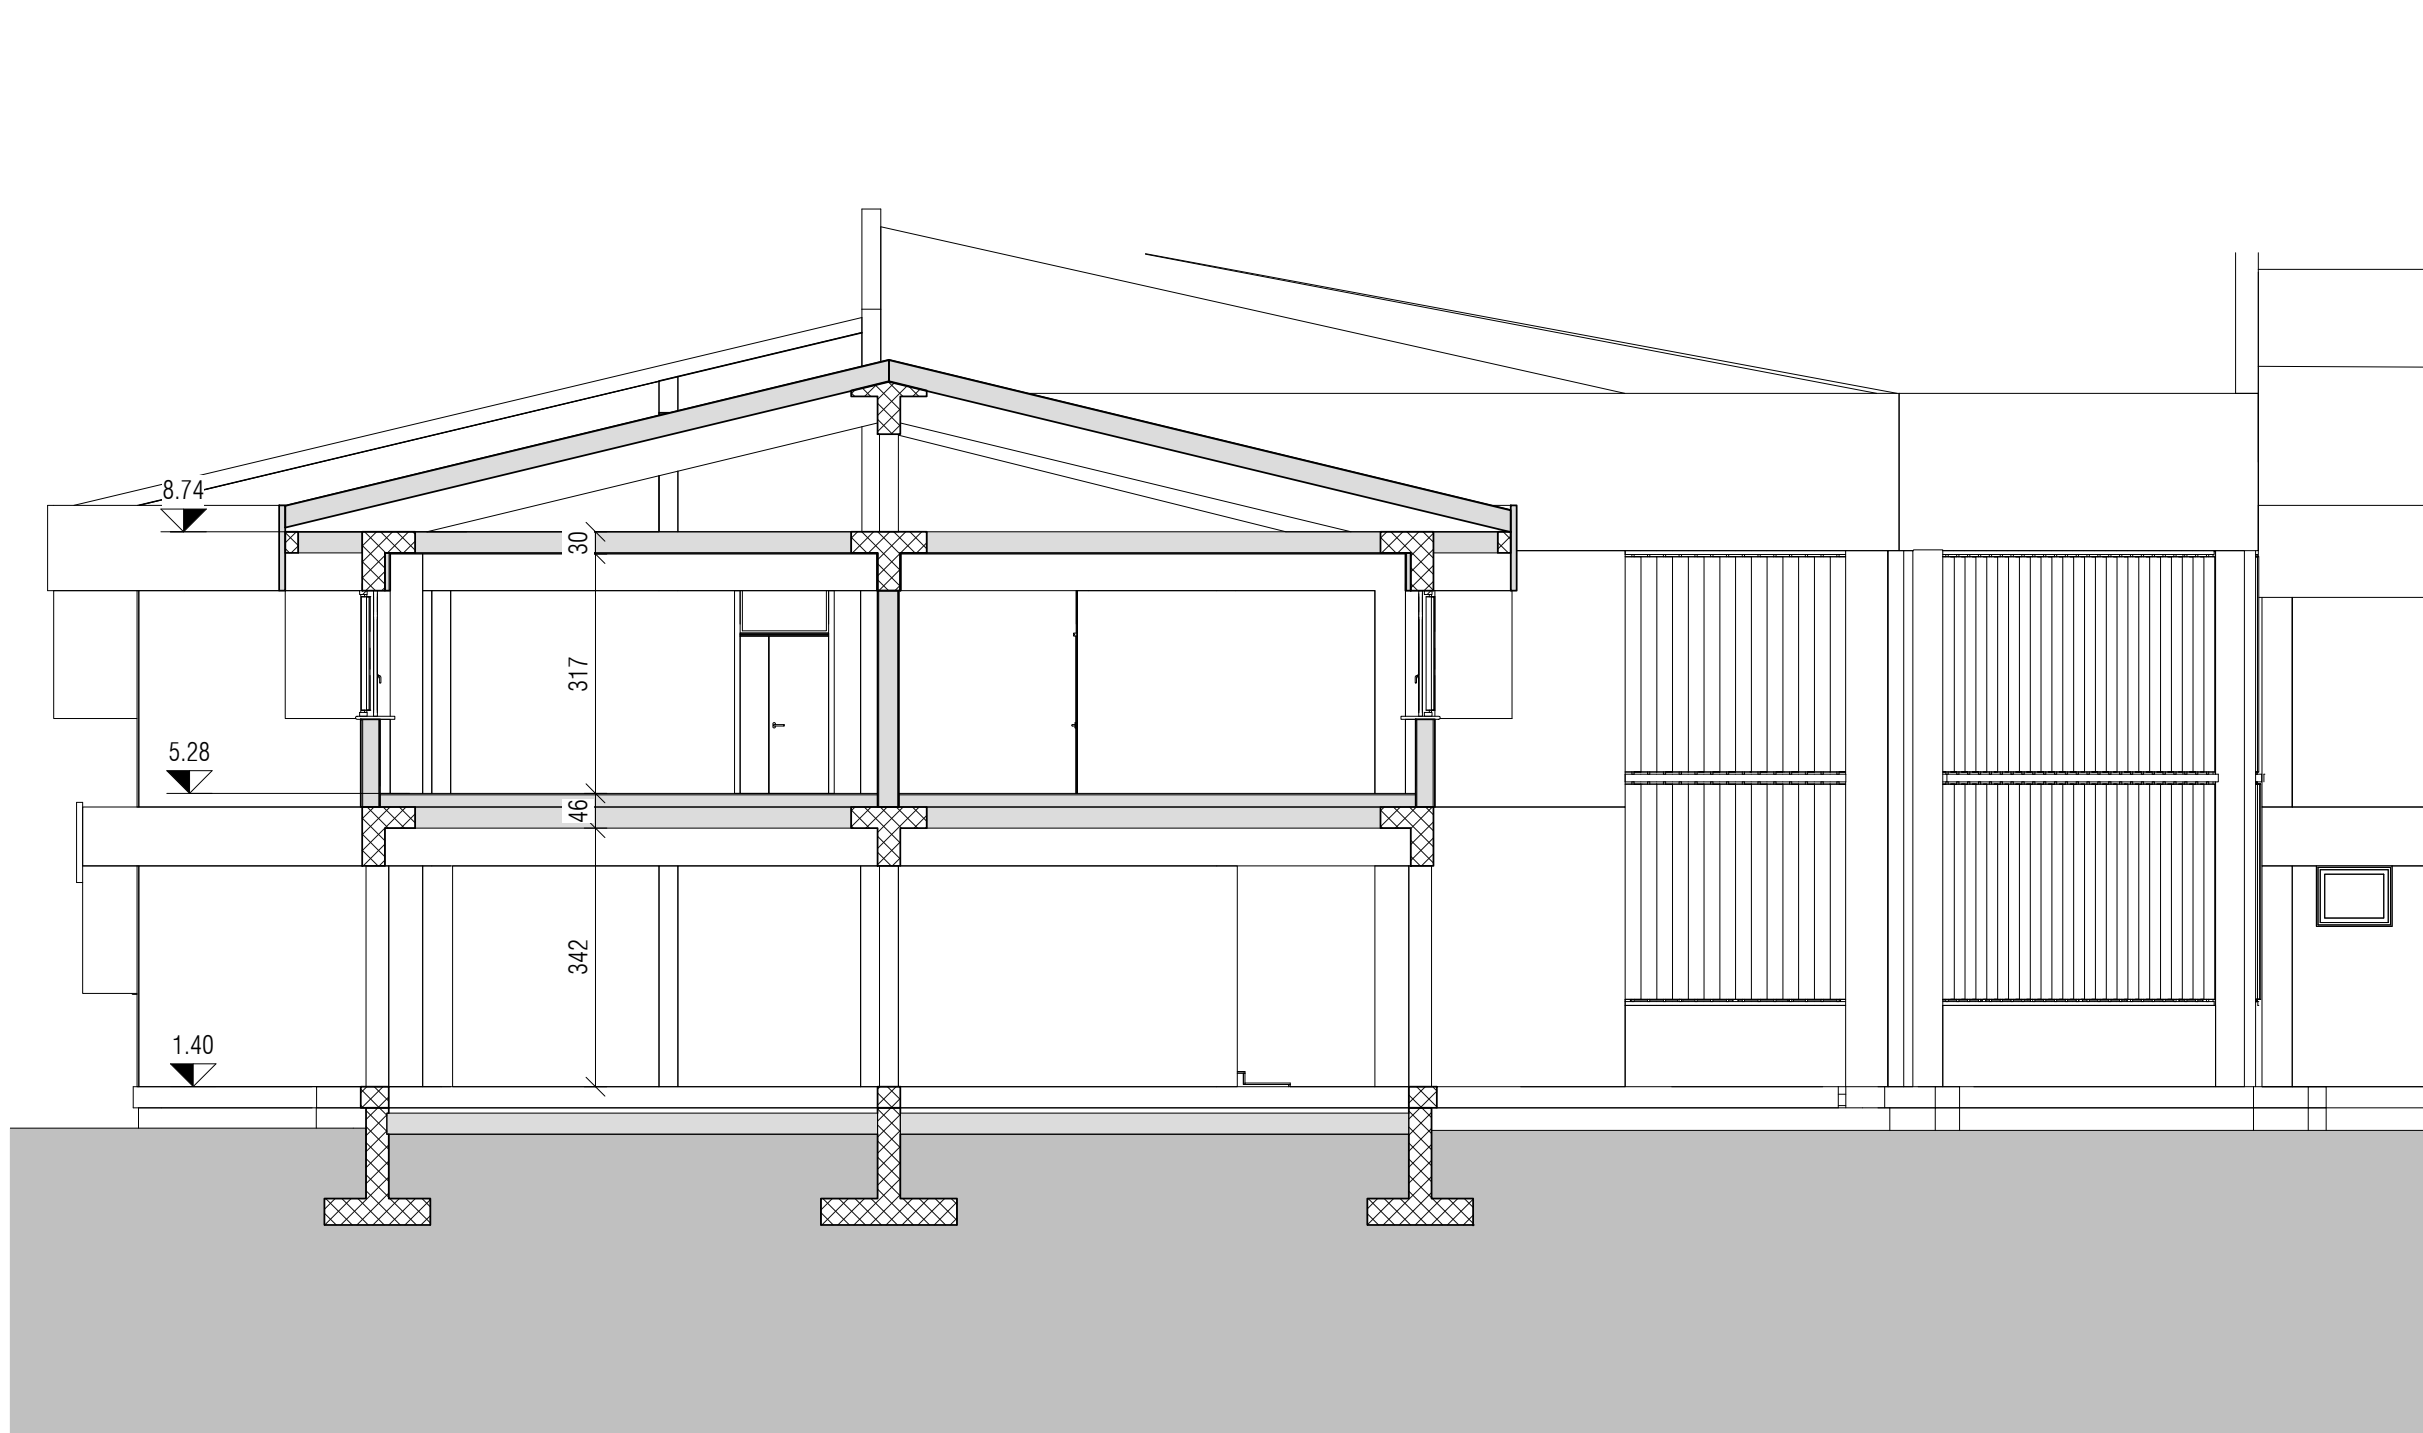


D-D
Scala 1 : 100

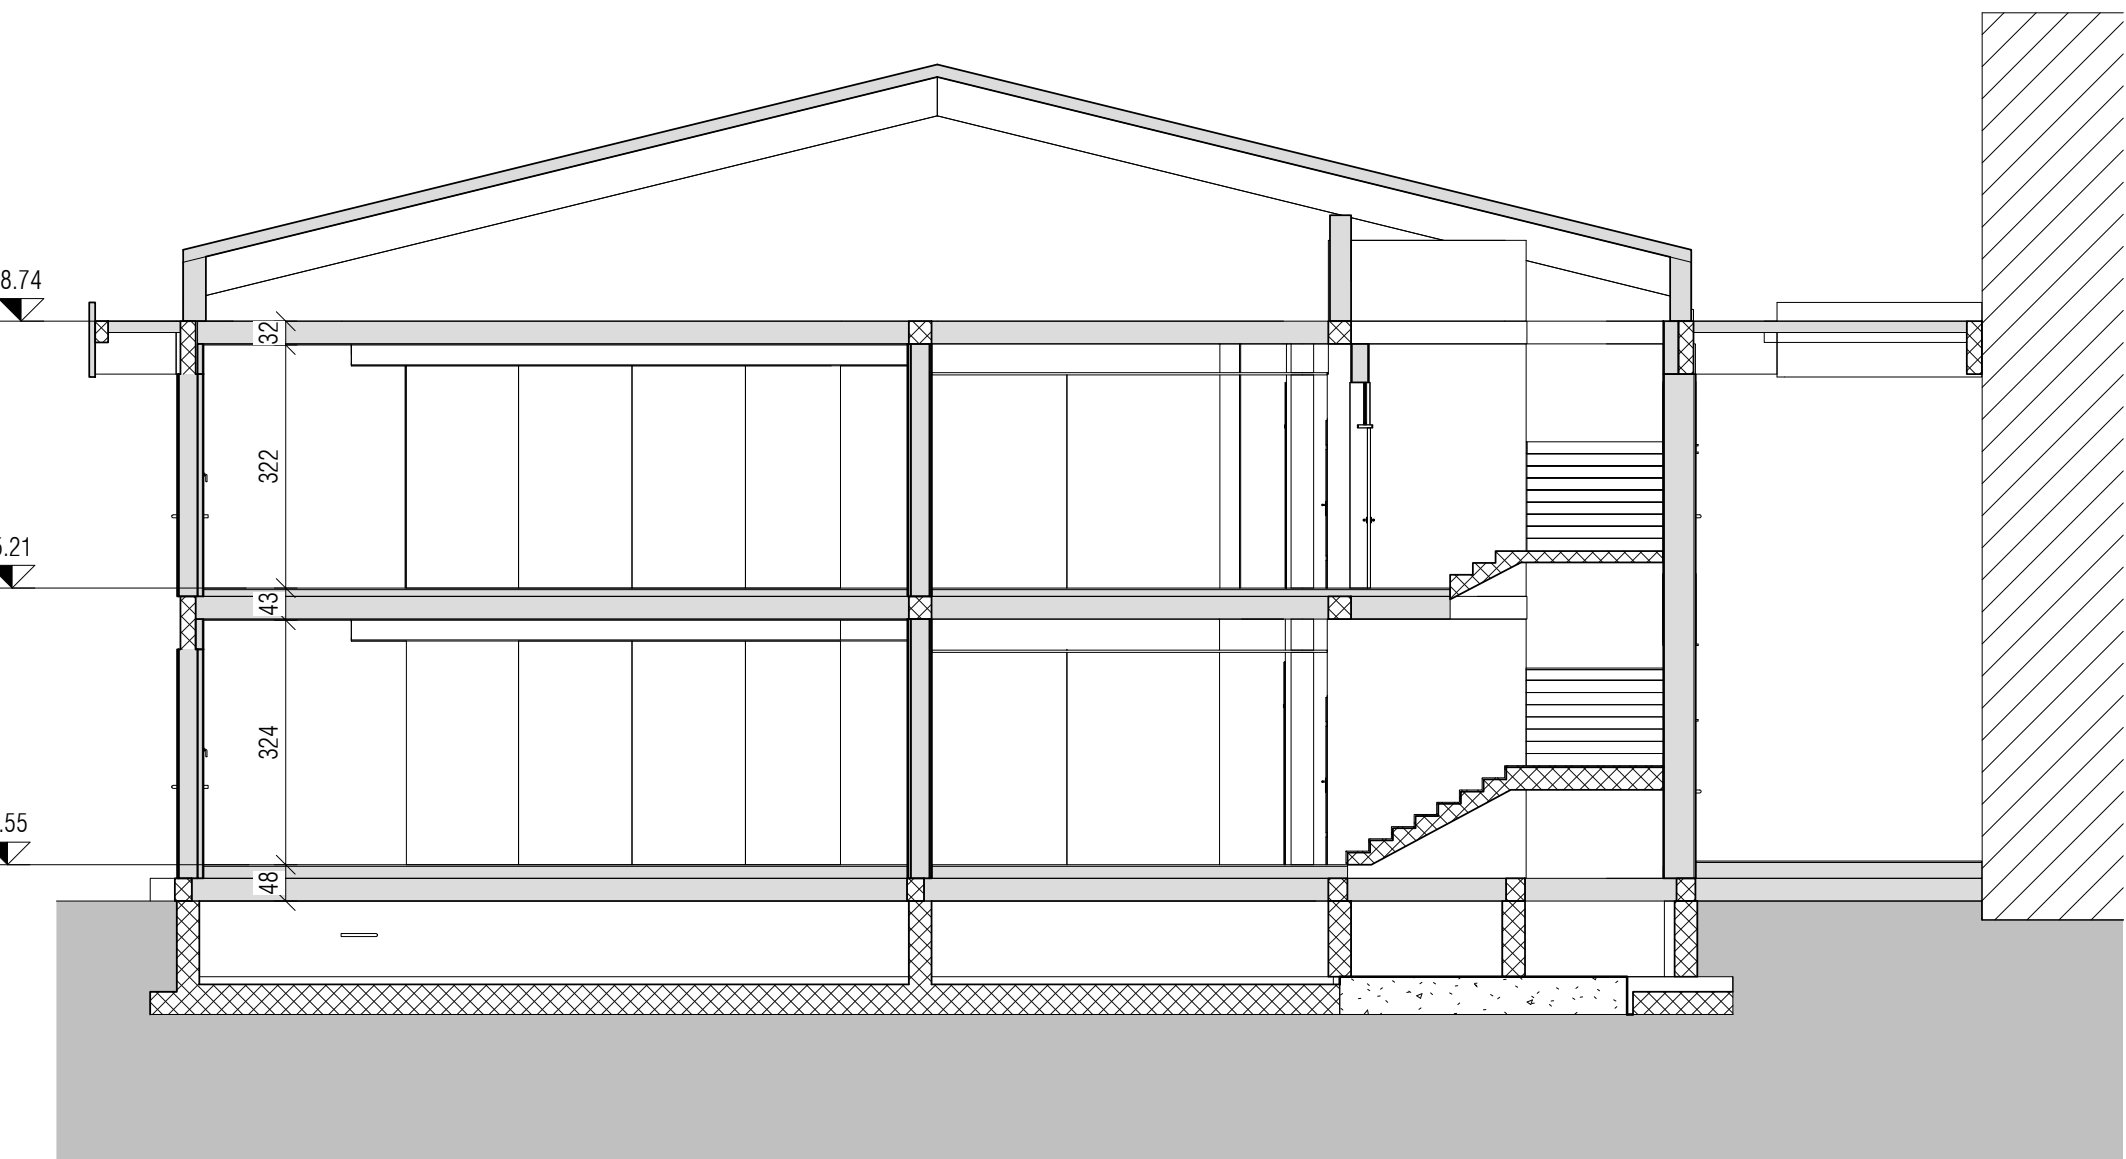

E-E
Scala 1 : 100

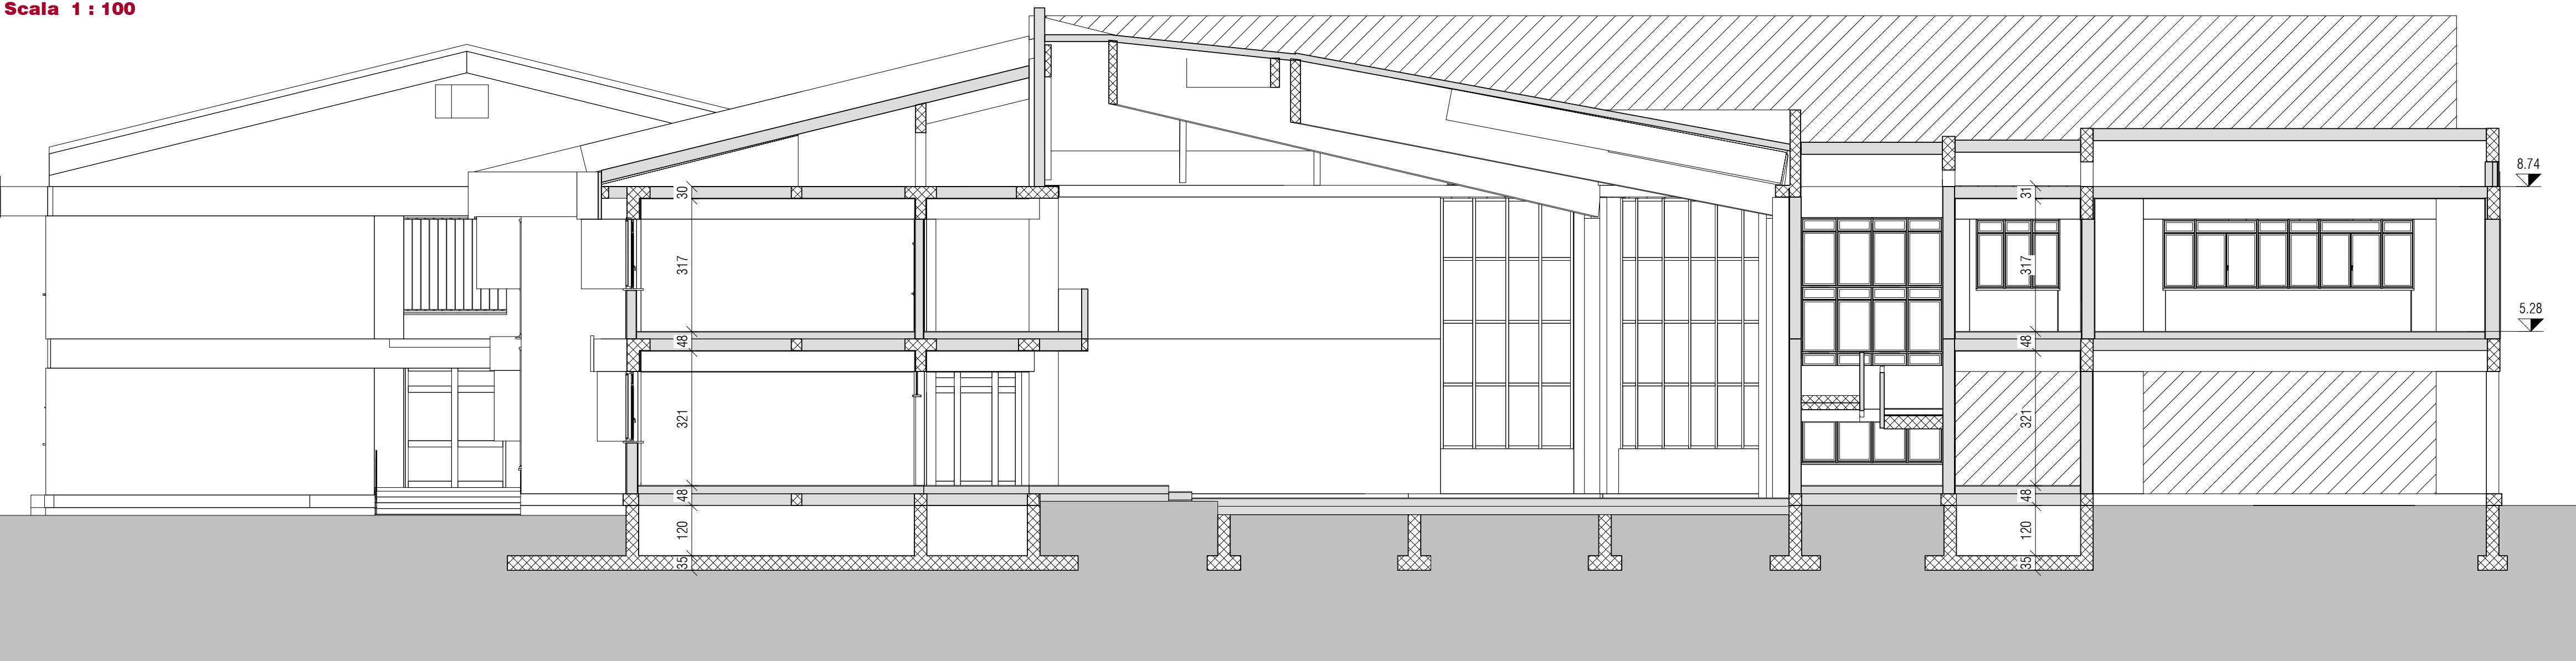

Key-Plan
Scala 1 : 500

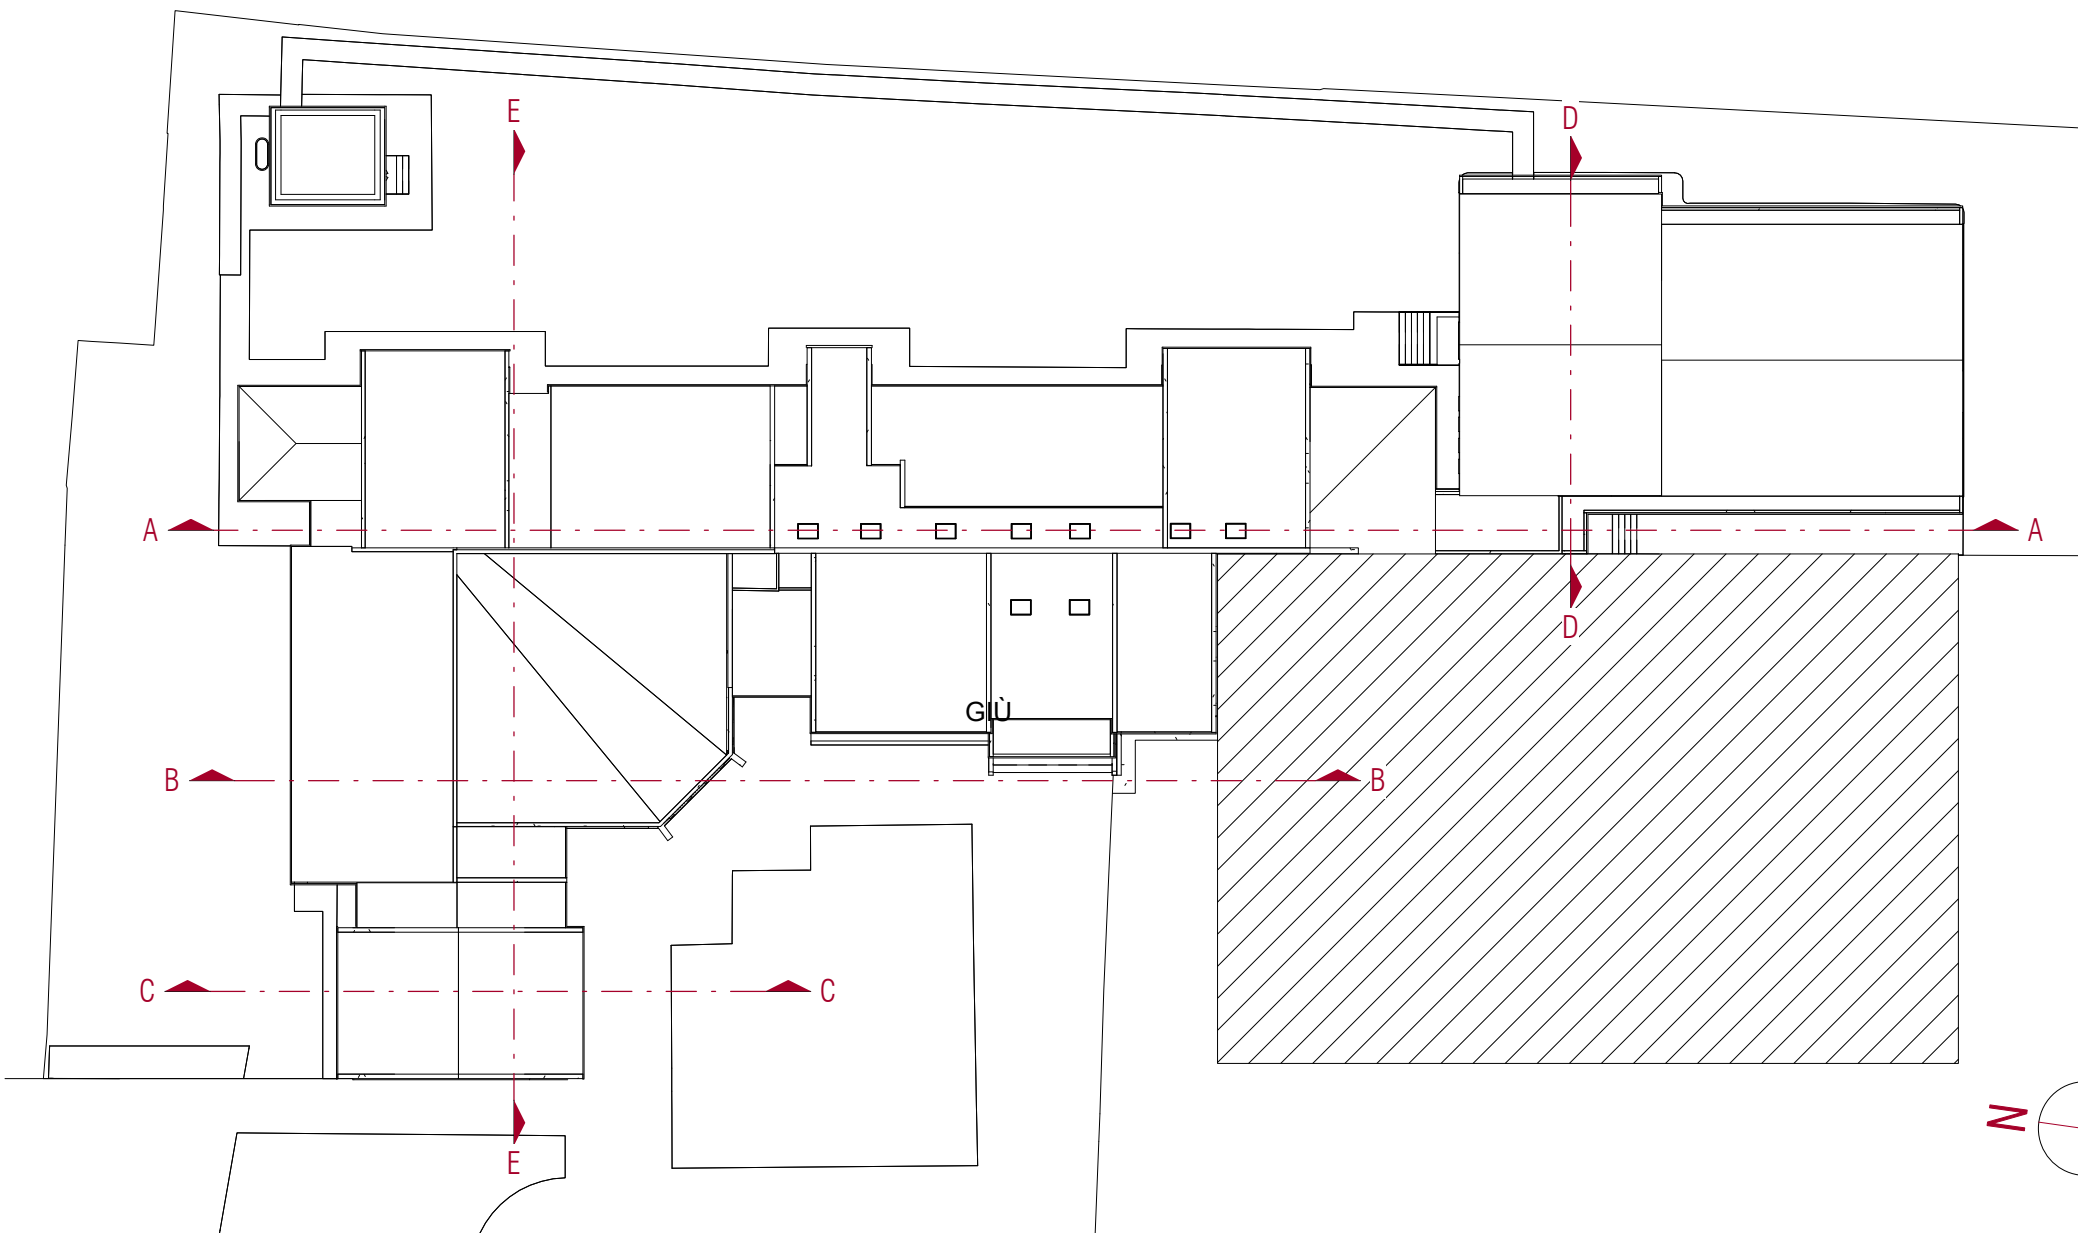

committente
Comune di Taglio di Po
Piazza IV Novembre, 1
44019 - Taglio di Po - Rovigo

rilevato



progettista
STUDIO GUZZO
geom. Pietro Guzzo
collaboratori
geom. Luca Torressen
arch. Matteo Nalvo

Studio Guzzo - Via XVI Aprile 4/B - 30030
Quarto d'Altino - Venezia - Italy
tel. +39 0422 381945 - fax +39 0422 381945
www.studioguzzo.it - info@studioguzzo.it

ing. Lorenzo Calchera
ing. Francesco Roberto

oggetto
PROGETTO AS BUILT
RESTITUZIONE IN BIM DELLE STRUTTURE
E DEGLI IMPIANTI INERENTI L'ISTITUTO
COMPRESIVO SCOLASTICO
DI TAGLIO DI PO

località
TAGLIO DI PO (RO)

elaborato
ELABORATO ARCHITETTONICO
Sezioni

Scala 1:100/1:500

direttore tecnico
geom. Pietro Guzzo

file

19038

19038

19038

19038

A3.00

19038

19038

