




Vista 3D P2

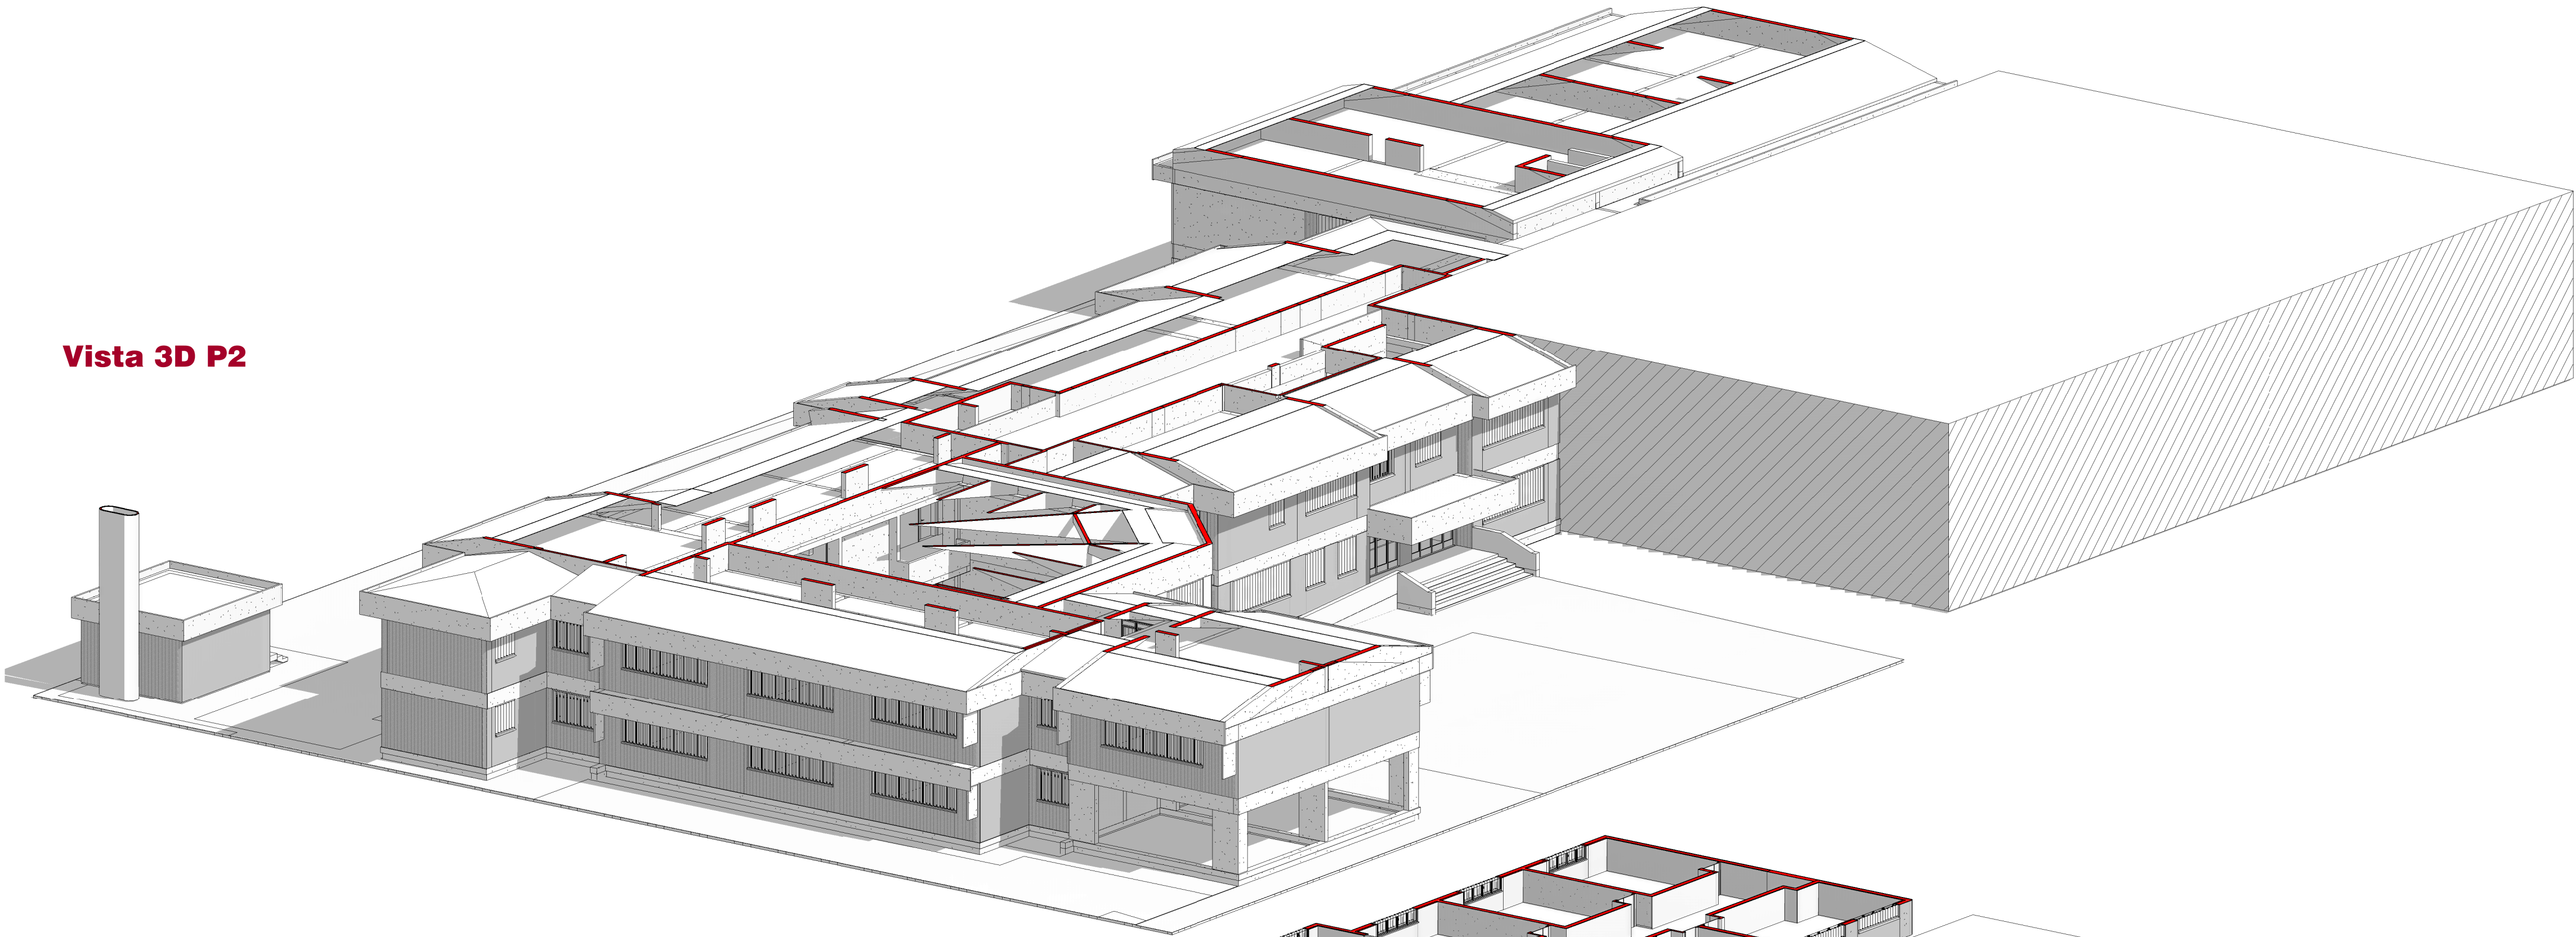

Vista 3D P1

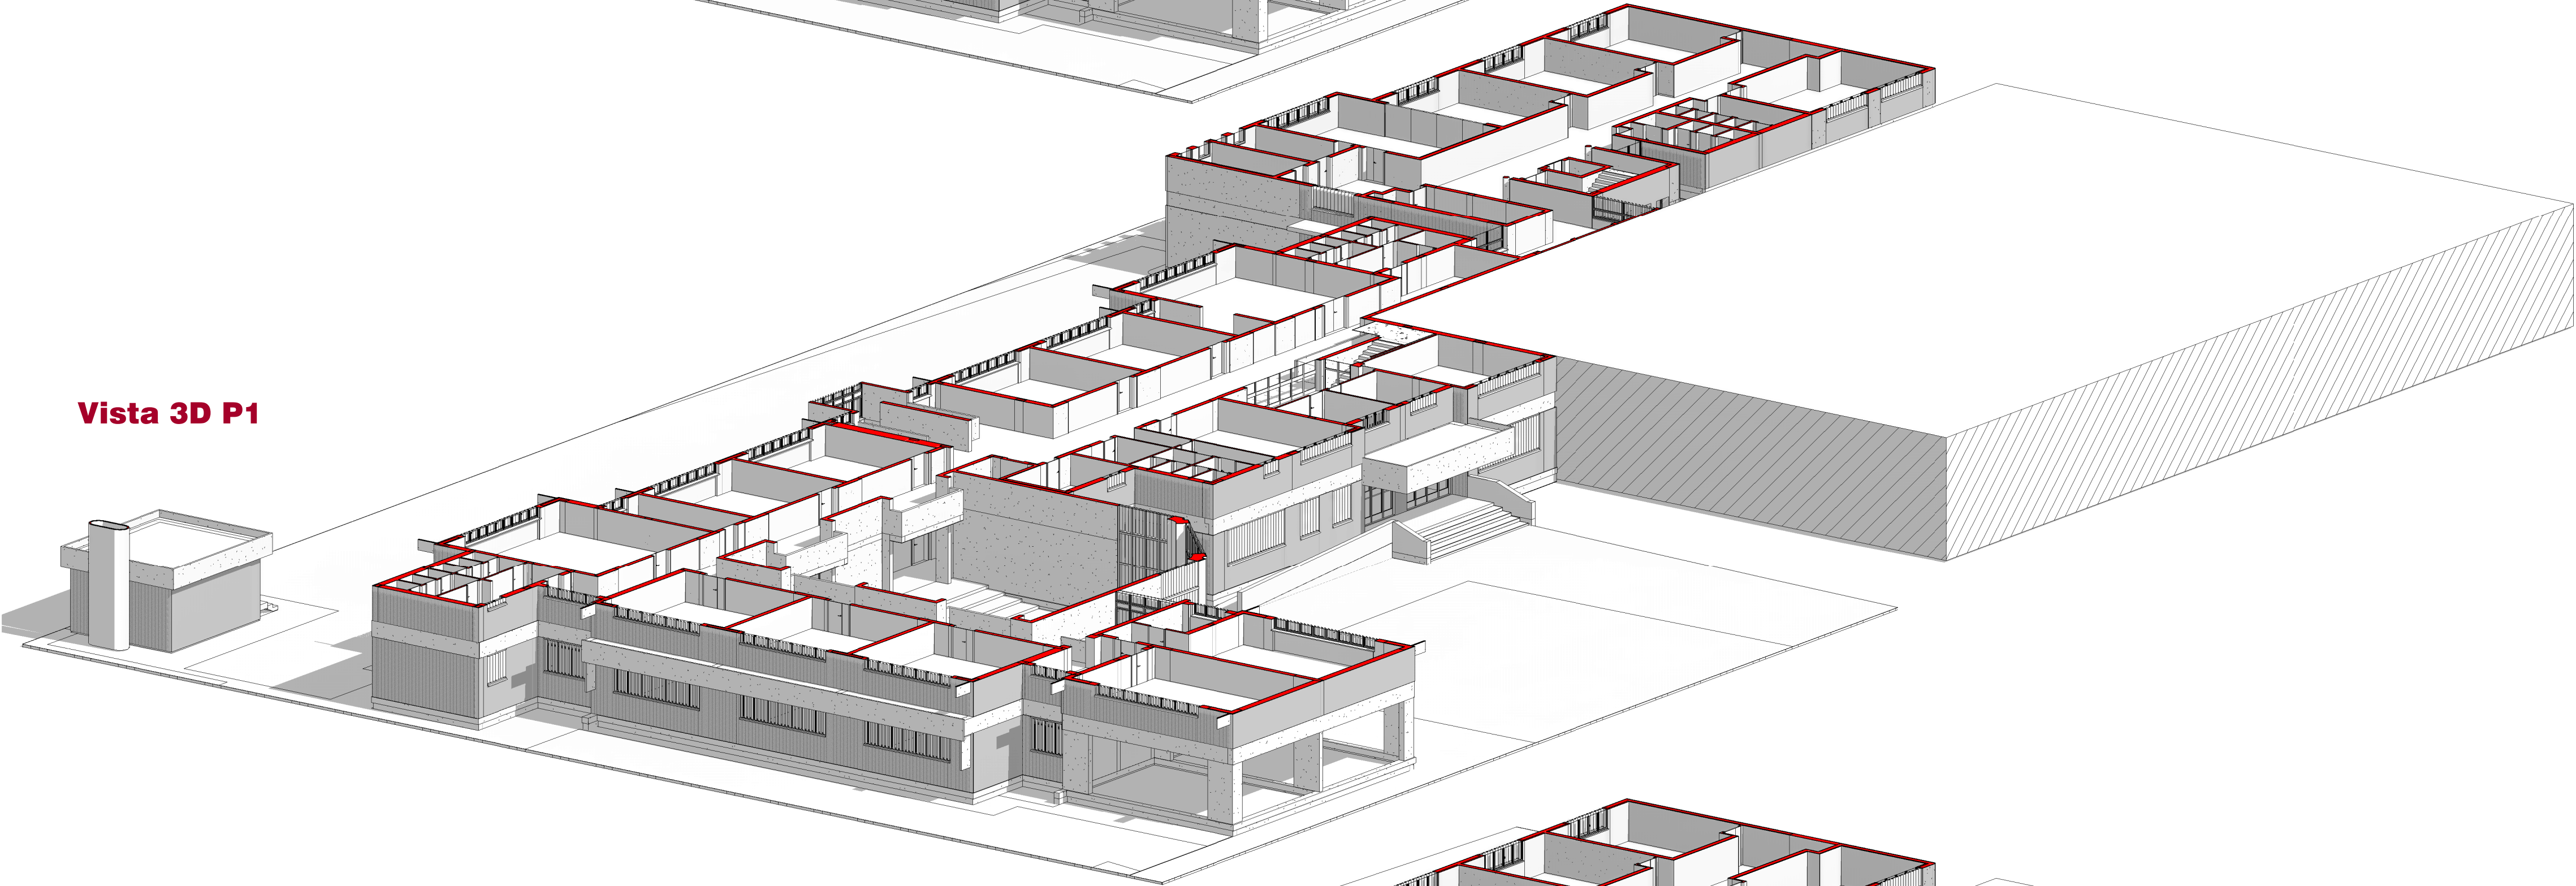

Vista 3D PT

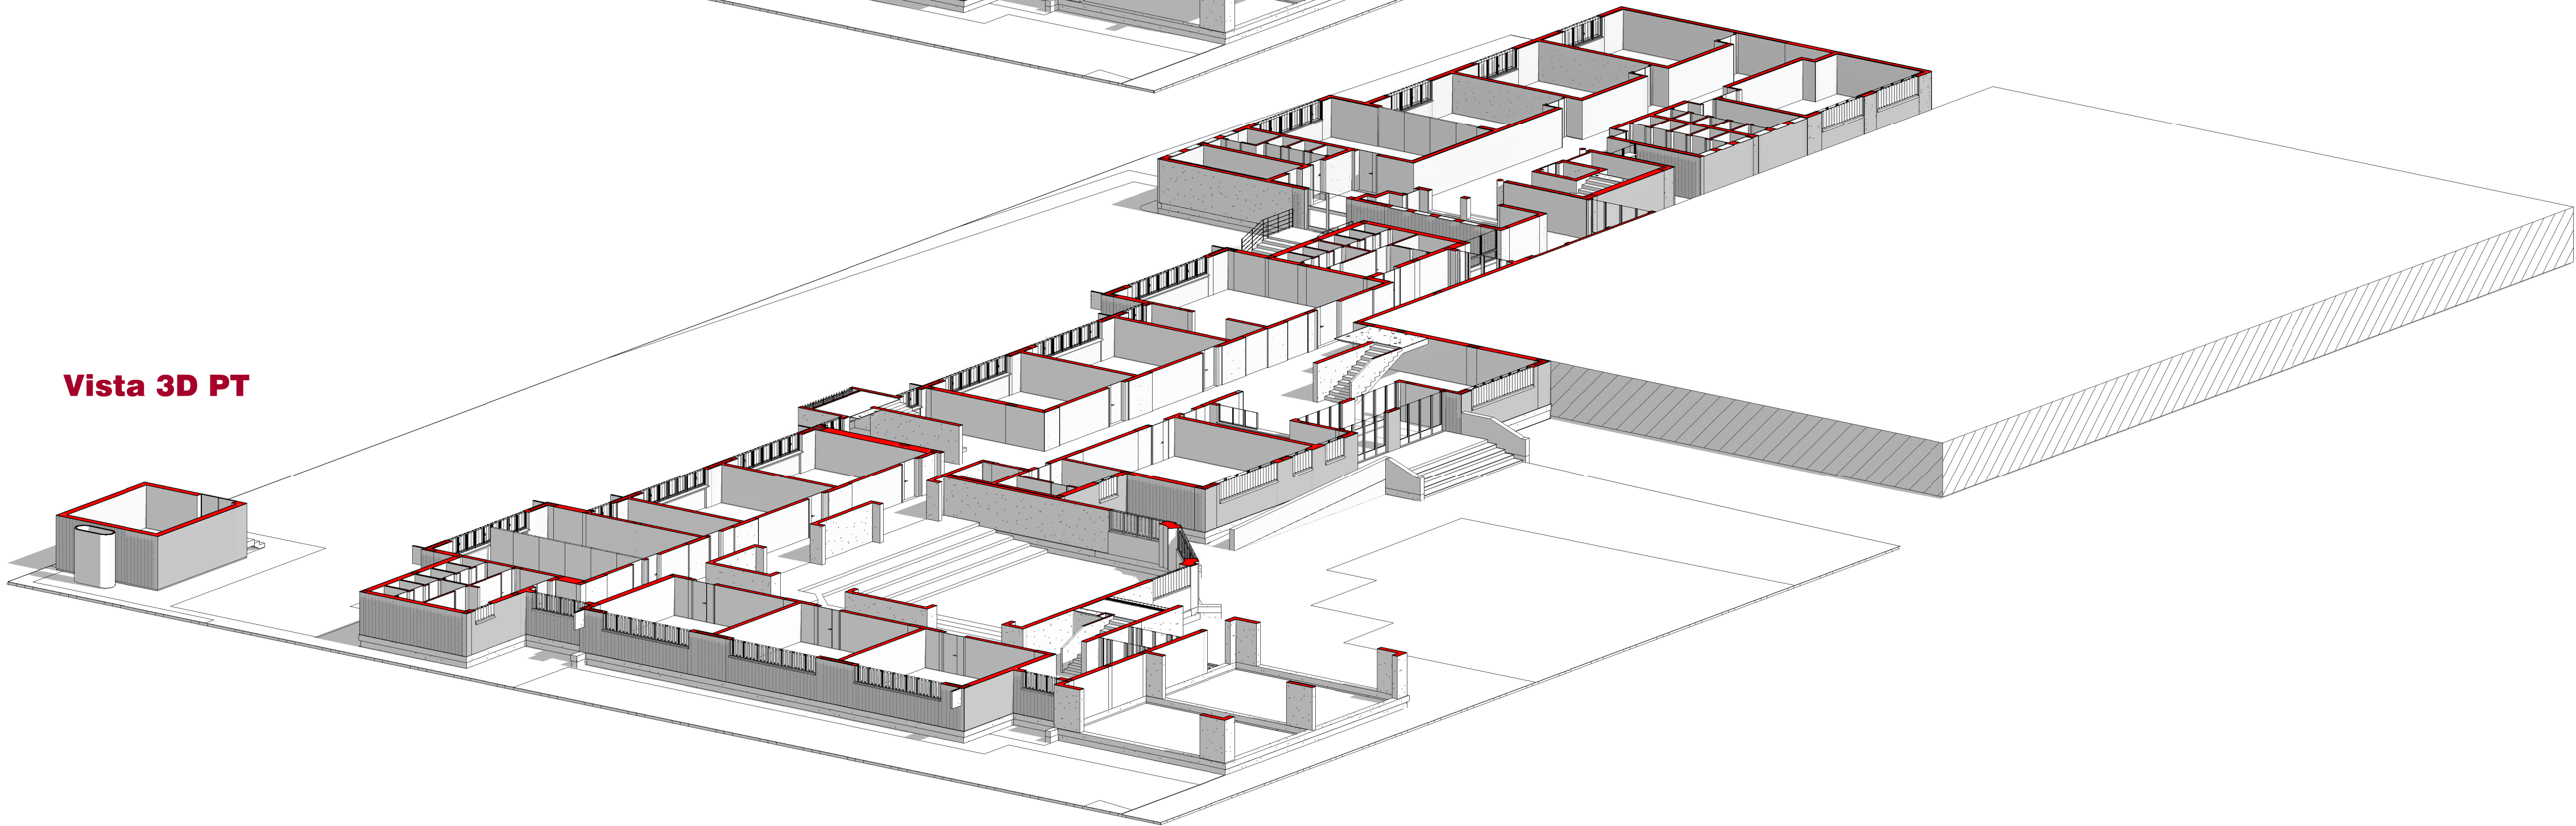

committente
Comune di Taglio di Po
Piazza IV Novembre, 5
41019 - Taglio di Po - Rovigo

rilievo



Studio Guzzo - Via XXV Aprile 4/B - 30020
Quarto d'Altino - Venezia - Italy
tel. +39 0422 361845 - fax +39 0422 361845
www.studioguzzo.it - info@studioguzzo.it

progettista

geom. Pietro Guzzo

collaboratori

geom. Luca Torresan

arch. Matteo Nativo

ing. Lorenzo Calchera

ing. Francesco Roberto

oggetto
PROGETTO AS BUILT
RESTITUZIONE IN BIM DELLE STRUTTURE
E DEGLI IMPIANTI INERENTI L'ISTITUTO
COMPENSIVO SCOLASTICO
DI TAGLIO DI PO

località
TAGLIO DI PO (RO)

elaborato
ELABORATO ARCHITETTONICO
Visualizzazione 3D
Sezioni Livelli PT-P1-P2

Scala 1:200

direttore tecnico
geom. Pietro Guzzo

file

A4.04

commessa
19038

rev	data	redatto	verificato	approvato
rev	data	redatto	verificato	approvato
rev	data	redatto	verificato	approvato
01	10/03/2019	prima stesura	L. Calchera	P. Guzzo