







Scala 1 : 100

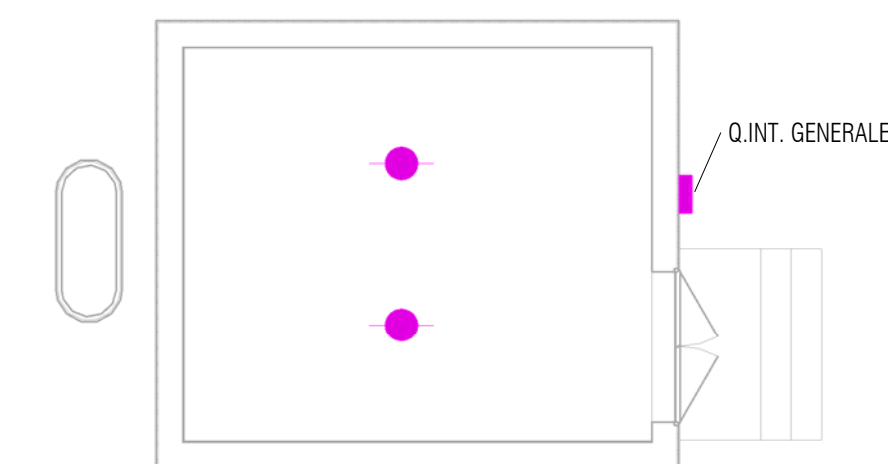

Vista 3D - Particolare indicativo rilevatori di fumo

Legenda Riv. fumi e speciali

SIMBOLO	DESCRIZIONE
	QUADRO ELETTRICO BASSA TENSIONE
	ARMADIO RACK DATI
	CENTRALE RIVELAZIONE FUMI
	RIVELATORE OTTICO DI FUMO
	PULSANTE CON VETRO A FRANGERE SEGNALAZIONE MANUALE ALLARME INCENDIO

committente
Comune di Taglio di Po
Piazza IV Novembre, 5
45019 - Taglio di Po - Rovigo

rilievo

STUDIO GUZZO
dei geometri
Pietro e Nicola Guzzo

Studio Gazzo - Via XXV Aprile 4B - 30005
Quarto d'Altino - Venezia - Italy
tel +39 0422 361845 - fax +39 0422 3618
www.studiogazzo.it - info@studiogazzo.it

progettista

collaboratori
geom. Luca Torressan
arch. Matteo Nativio
ing. Lorenzo Calchera
ing. Francesco Roberto

oggetto
PROGETTO AS BUILT
RESTITUZIONE IN BIM DELLE STRUTTURE
E DEGLI IMPIANTI INERENTI L'ISTITUTO
COMPRESIVO SCOLASTICO
DI TAGLIO DI PO

località
TAGLIO DI PO (RO)

elaborato
IMPIANTI ELETTRICI
Impianti Speciali
Planimetria Piano Terra

Scala 1:100

direttore tecnico
geom. Pietro Guzz

file

19038-07_A_E1.0		

E1.04

commerz
19038

rev	data	redatto	verificato	approvato
00	05/09/19	Primo bozza		