



Impianto di Illuminazione Ordinaria e di Emergenza - Piano Primo

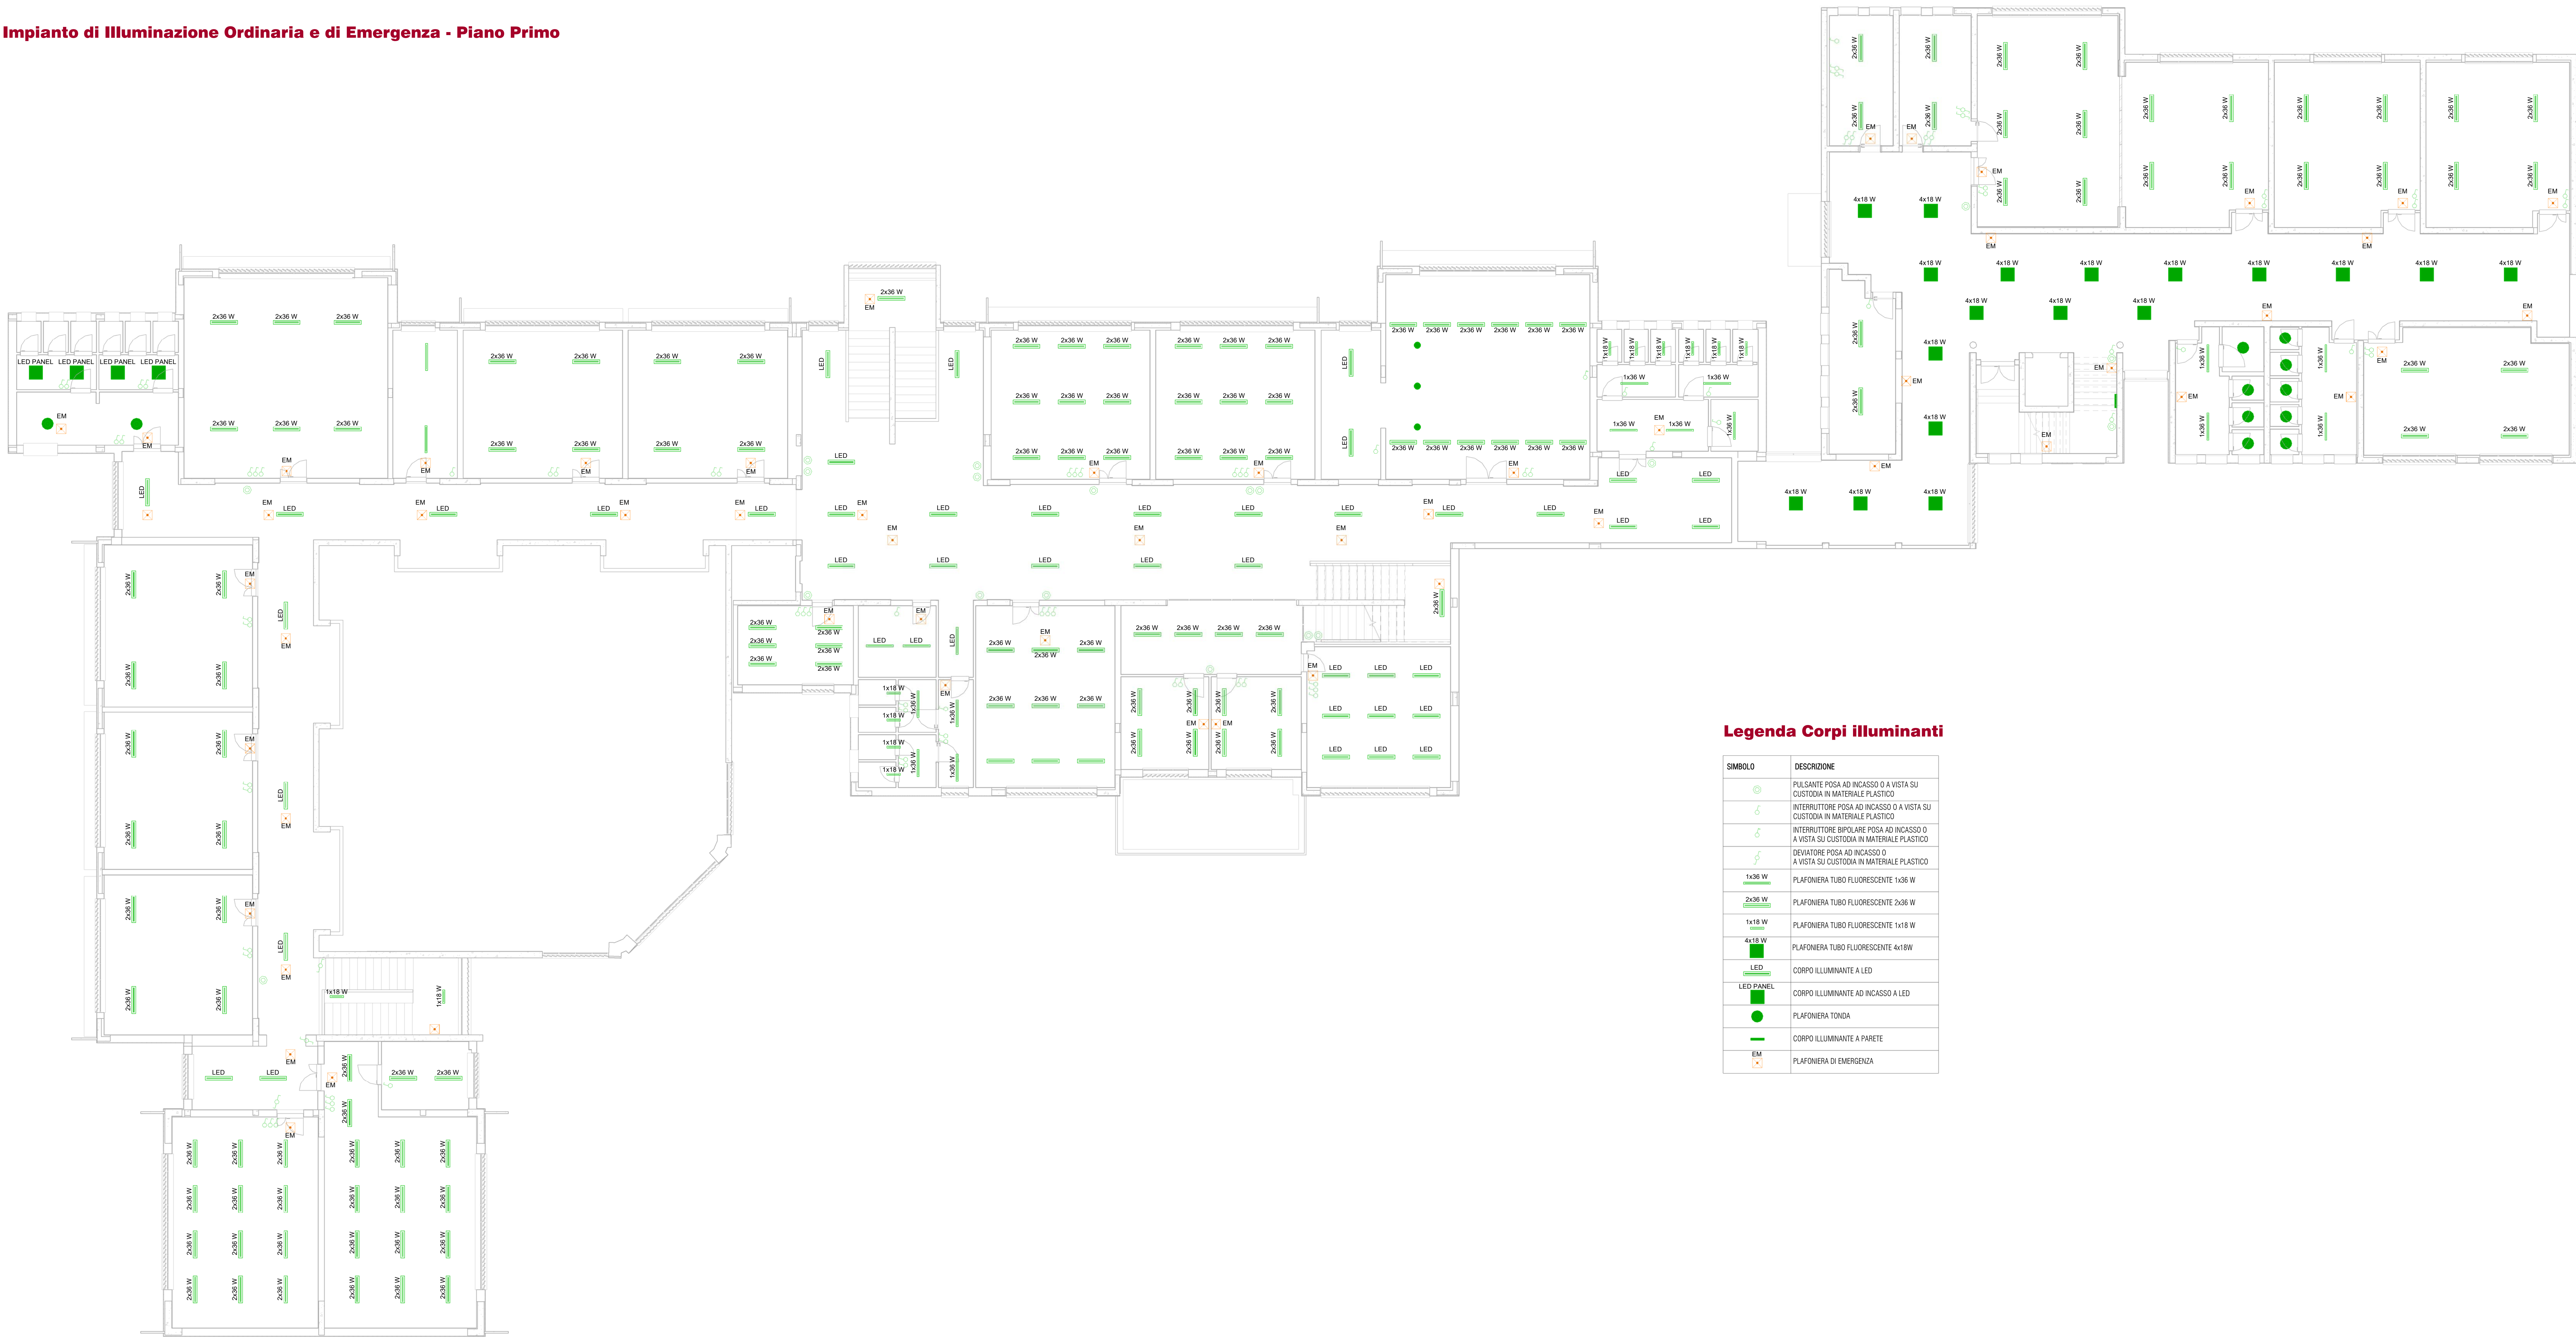

Impianto di Illuminazione Ordinaria e di Emergenza - Soppalco -Sottotetto

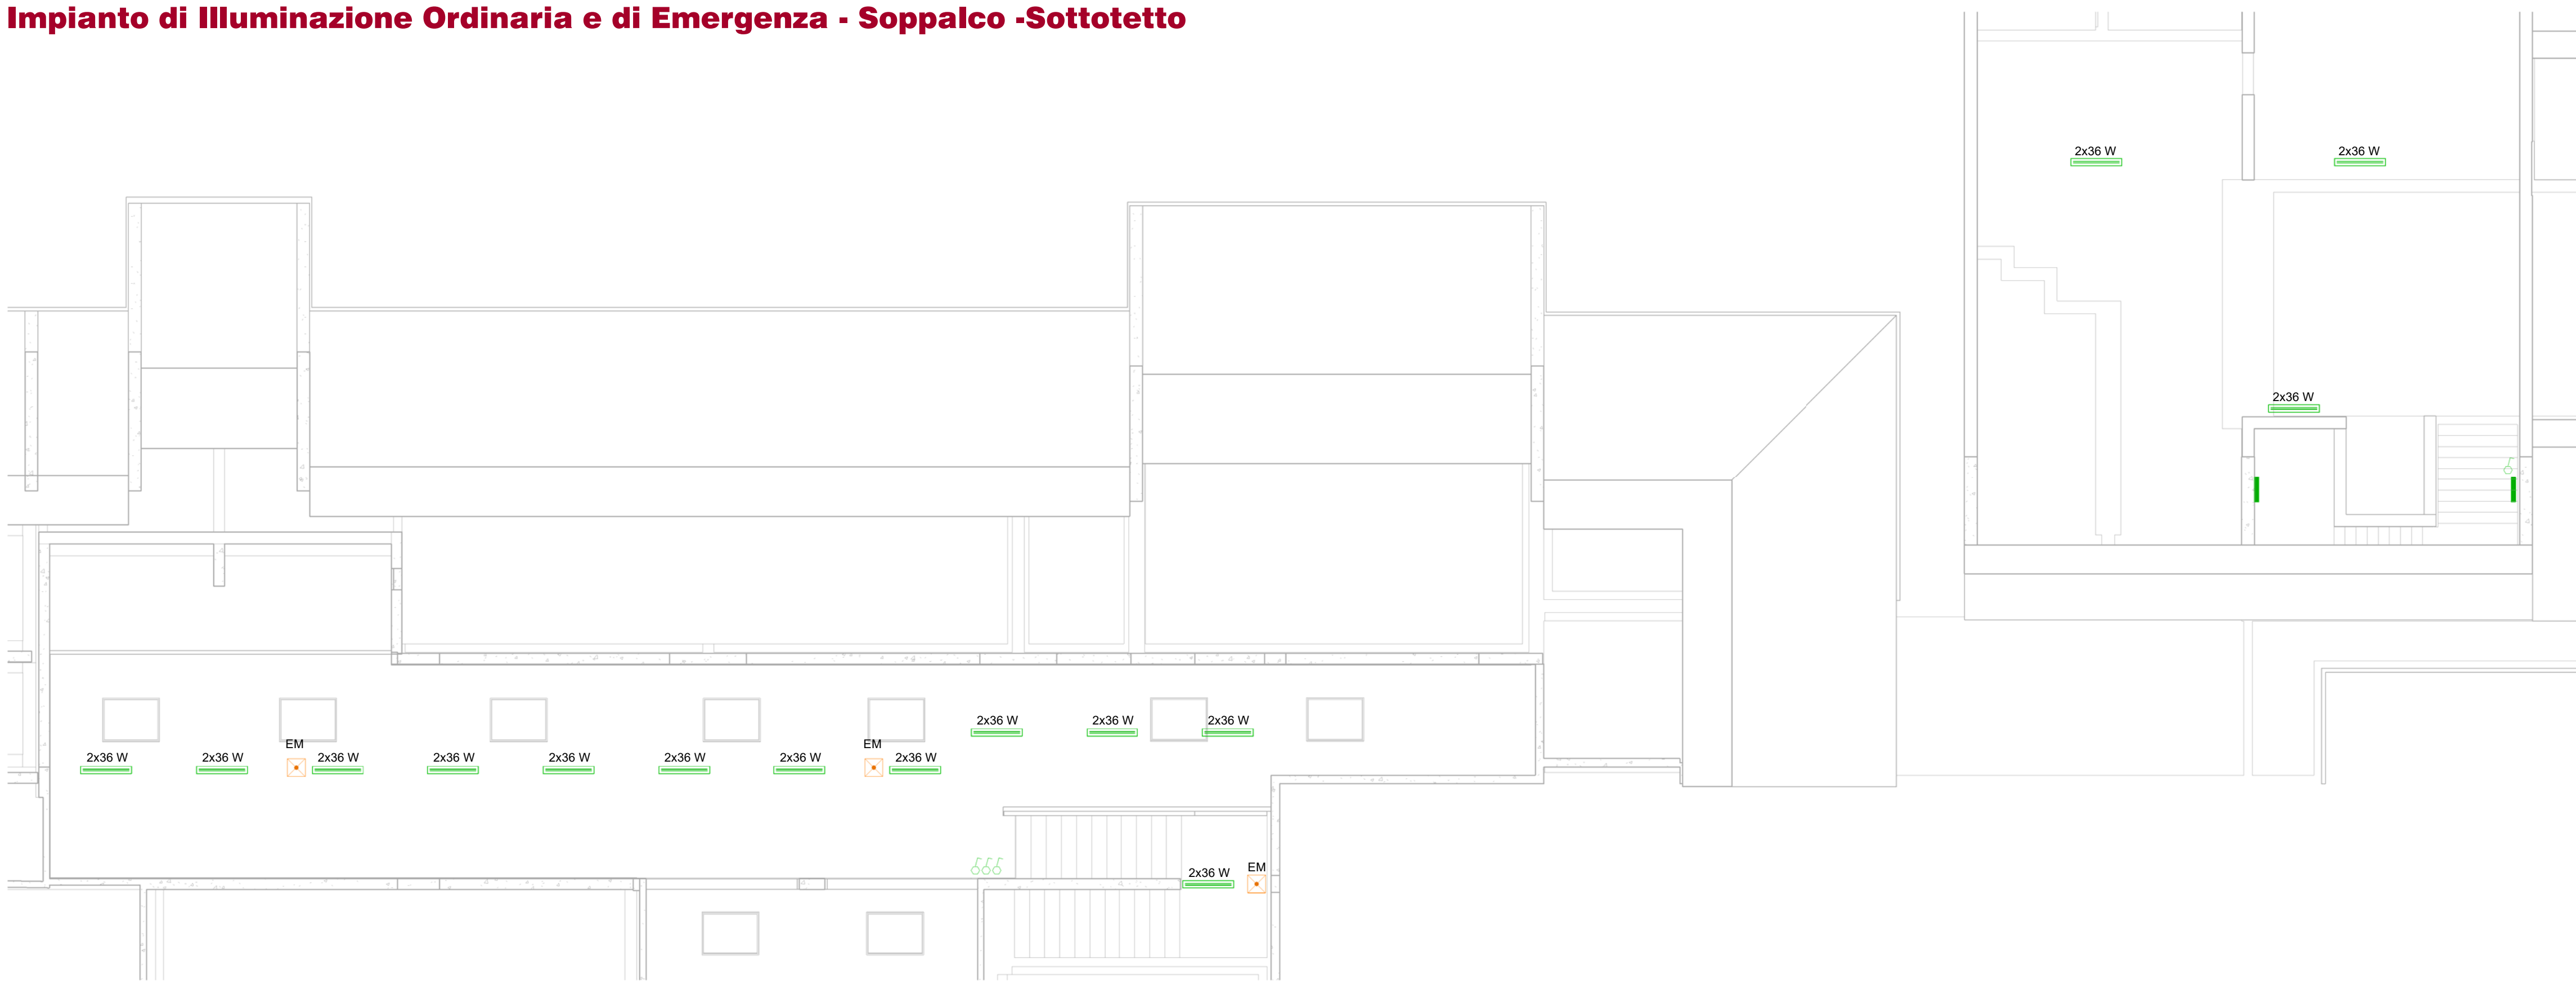

committente
Comune di Taglio di Po
Piazza IV Novembre, 5

rilievo

progettista
geom. Pietro Guzzo

collaboratori
geom. Luca Torricelli
ing. Lorenzo Calchi Novati
ing. Francesco Roberto

oggetto
PROGETTO AS BUILT
RESTITUZIONE IN BIM DELLE STRUTTURE
E DEGLI IMPIANTI INERENTI L'ISTITUTO
COMPRESIVO SCOLASTICO
DI TAGLIO DI PO

localtà
TAGLIO DI PO (RO)

elaborato
IMPIANTI ELETTRICI
Impianto di illuminazione ordinaria e di
emergenza - Planimetria Piano Primo e Soppalco
Sottotetto
Scala 1:100

direttore tecnico
geom. Pietro Guzzo

E1.03
19038

Rev.	Data	Modificato	Verificato	Approvato
01	19/03/2024	geom. Pietro Guzzo	ing. Lorenzo Calchi Novati	ing. Francesco Roberto