## Sezione A
**Scala 1 : 25**




## Sezione B
**Scala 1 : 25**




## Sezione 2.A
**Scala 1 : 50**

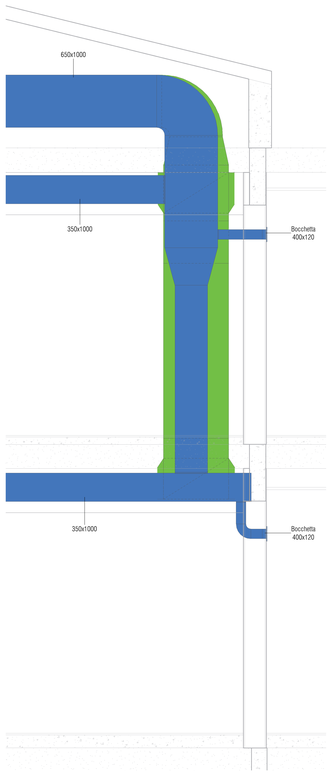


## Sezione 2.B
**Scala 1 : 50**

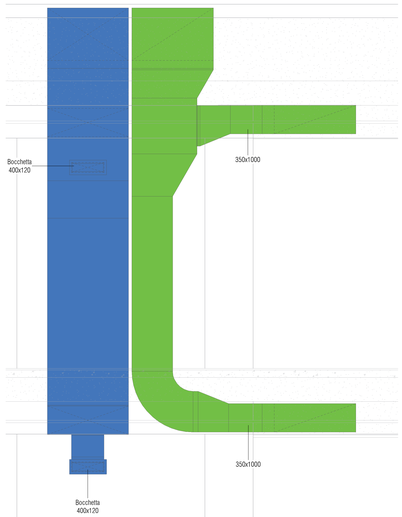


## Sezione 2.C
**Scala 1 : 50**

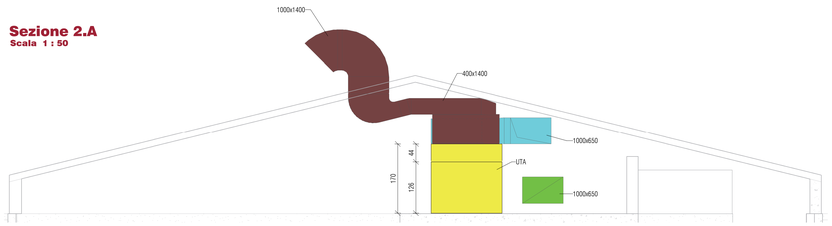


## Planimetria Piano Secondo
**Scala 1 : 50**

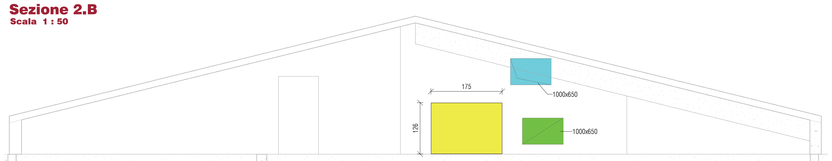


## Legenda

| | |
|---|---|
| | Canale aeraulico di mandata |
| | Canale aeraulico di ripresa |
| | Canale aeraulico di presa aria esterna |
| | Canale aeraulico di espulsione |
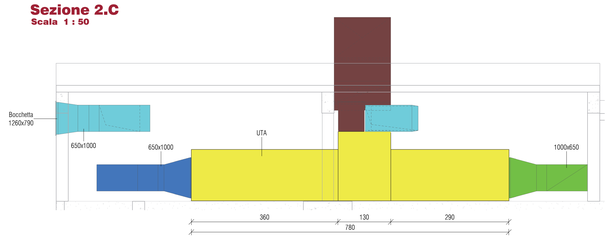
## Note

Gli impianti aeraulici sono presenti solo nel blocco della scuola elementare. Non vi sono impianti aeraulici a servizio delle restanti parti dell'edificio.
L' Unità di Trattamento dell'Aria posta nel sottotetto della scuola elementare risulta spenta da tempo, l'intero sistema a partire dalle pompe in centrale termica non da segni di funzionalità.
I canali montanti tra i piani non sono ispezionabili, pertanto il loro sviluppo e le loro dimensioni sono state ipotizzate.
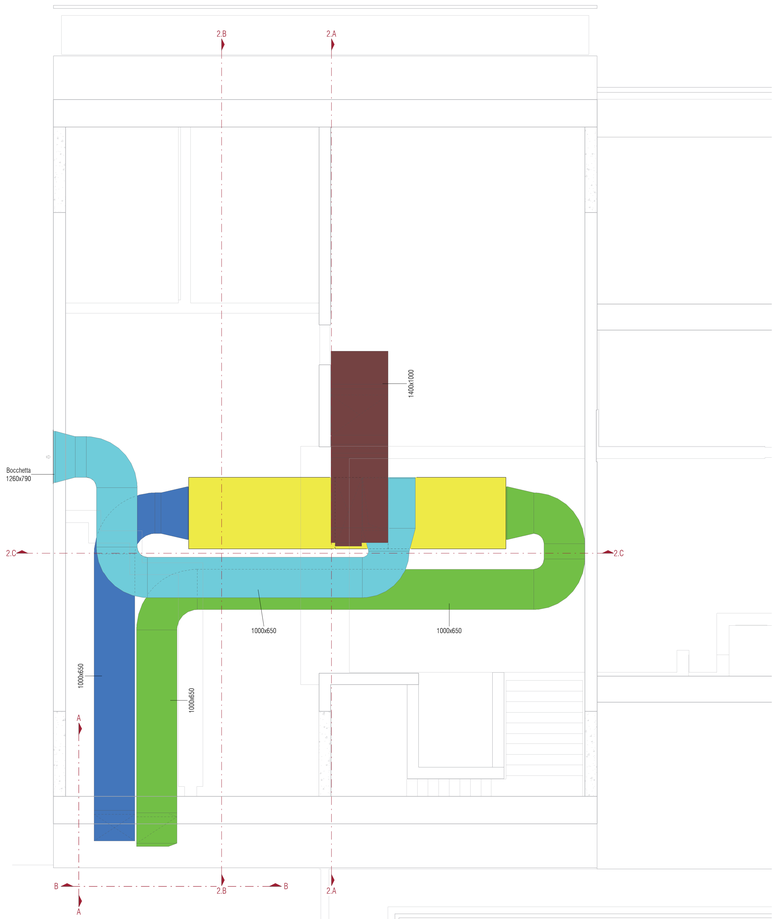
## Vista del locale tecnico



## Vista del locale tecnico



**committente**
**Comune di Taglio di Po**
Piazza IV Novembre, 5
45018 - Taglio di Po - Rovigo

**rilievo**


STUDIO GUZZO
dei geometri
Pietro e Nicola Guzzo

Studio Guzzo - Via XXV Aprile 4/B - 30020
Quarto d'Altino - Venezia - Italy
tel +39 0422 381845 - fax +39 0422 381845
www.studioguzzo.it - info@studioguzzo.it

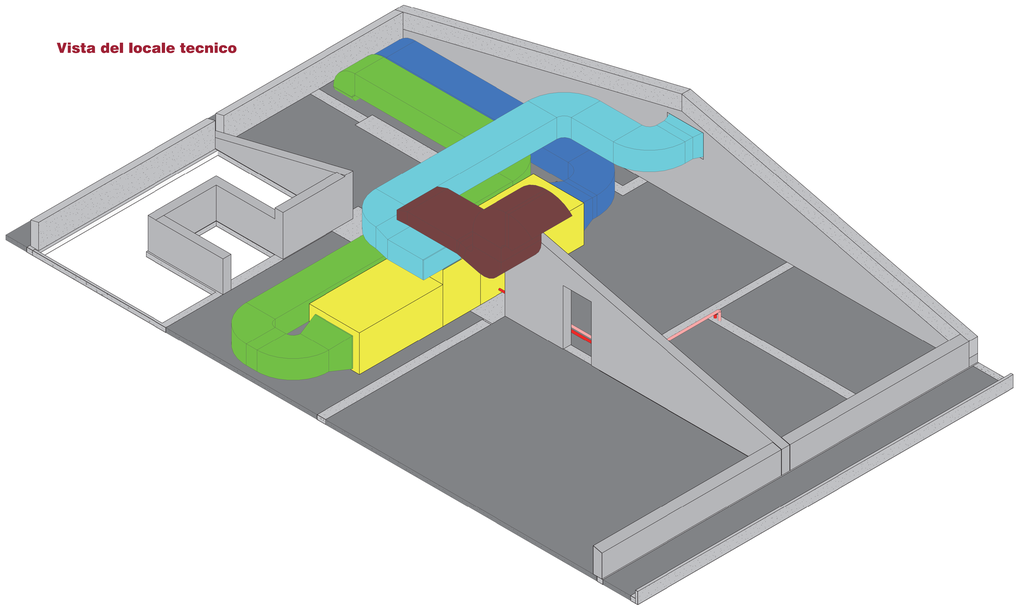**progettista**
geom. Pietro Guzzo
**collaboratori**
geom. Luca Tonnsan
arch. Matteo Nativo
ing. Lorenzo Calchera
ing. Francesco Roberto

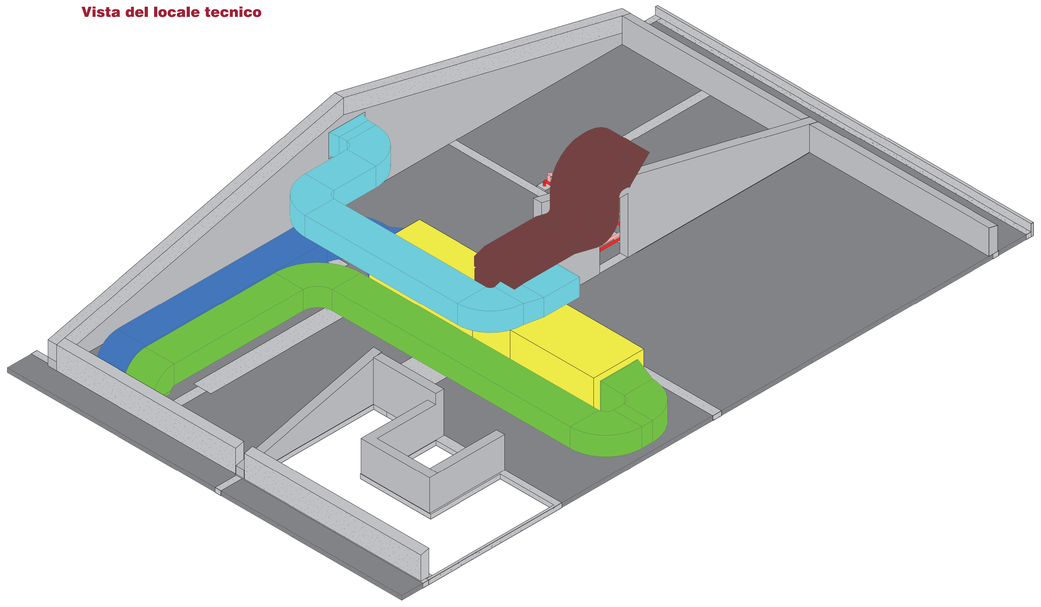
**oggetto**
**PROGETTO AS BUILT**
RESTITUZIONE IN BIM DELLE STRUTTURE E DEGLI IMPIANTI INERENTI L'ISTITUTO COMPRENSIVO SCOLASTICO DI TAGLIO DI PO

**località**
TAGLIO DI PO (RO)

**elaborato**
IMPIANTI MECCANICI
Impianto Aeraulico
Planimetria Piano Secondo

Scala 1:100

direttore tecnico
geom. Pietro Guzzo

**M2.02**

file
19038-07_A_M2.02_TAV_r00

commessa
**19038**

| rev | data | | redatto | verificato | approvato |
|---|---|---|---|---|---|
| rev | data | | redatto | verificato | approvato |
| rev | data | | redatto | verificato | approvato |
| 01 | 03/05/2019 | Prima stesura | L. Calchera | L. Calchera - G. Nativo | |