


Vista 3D generale 2

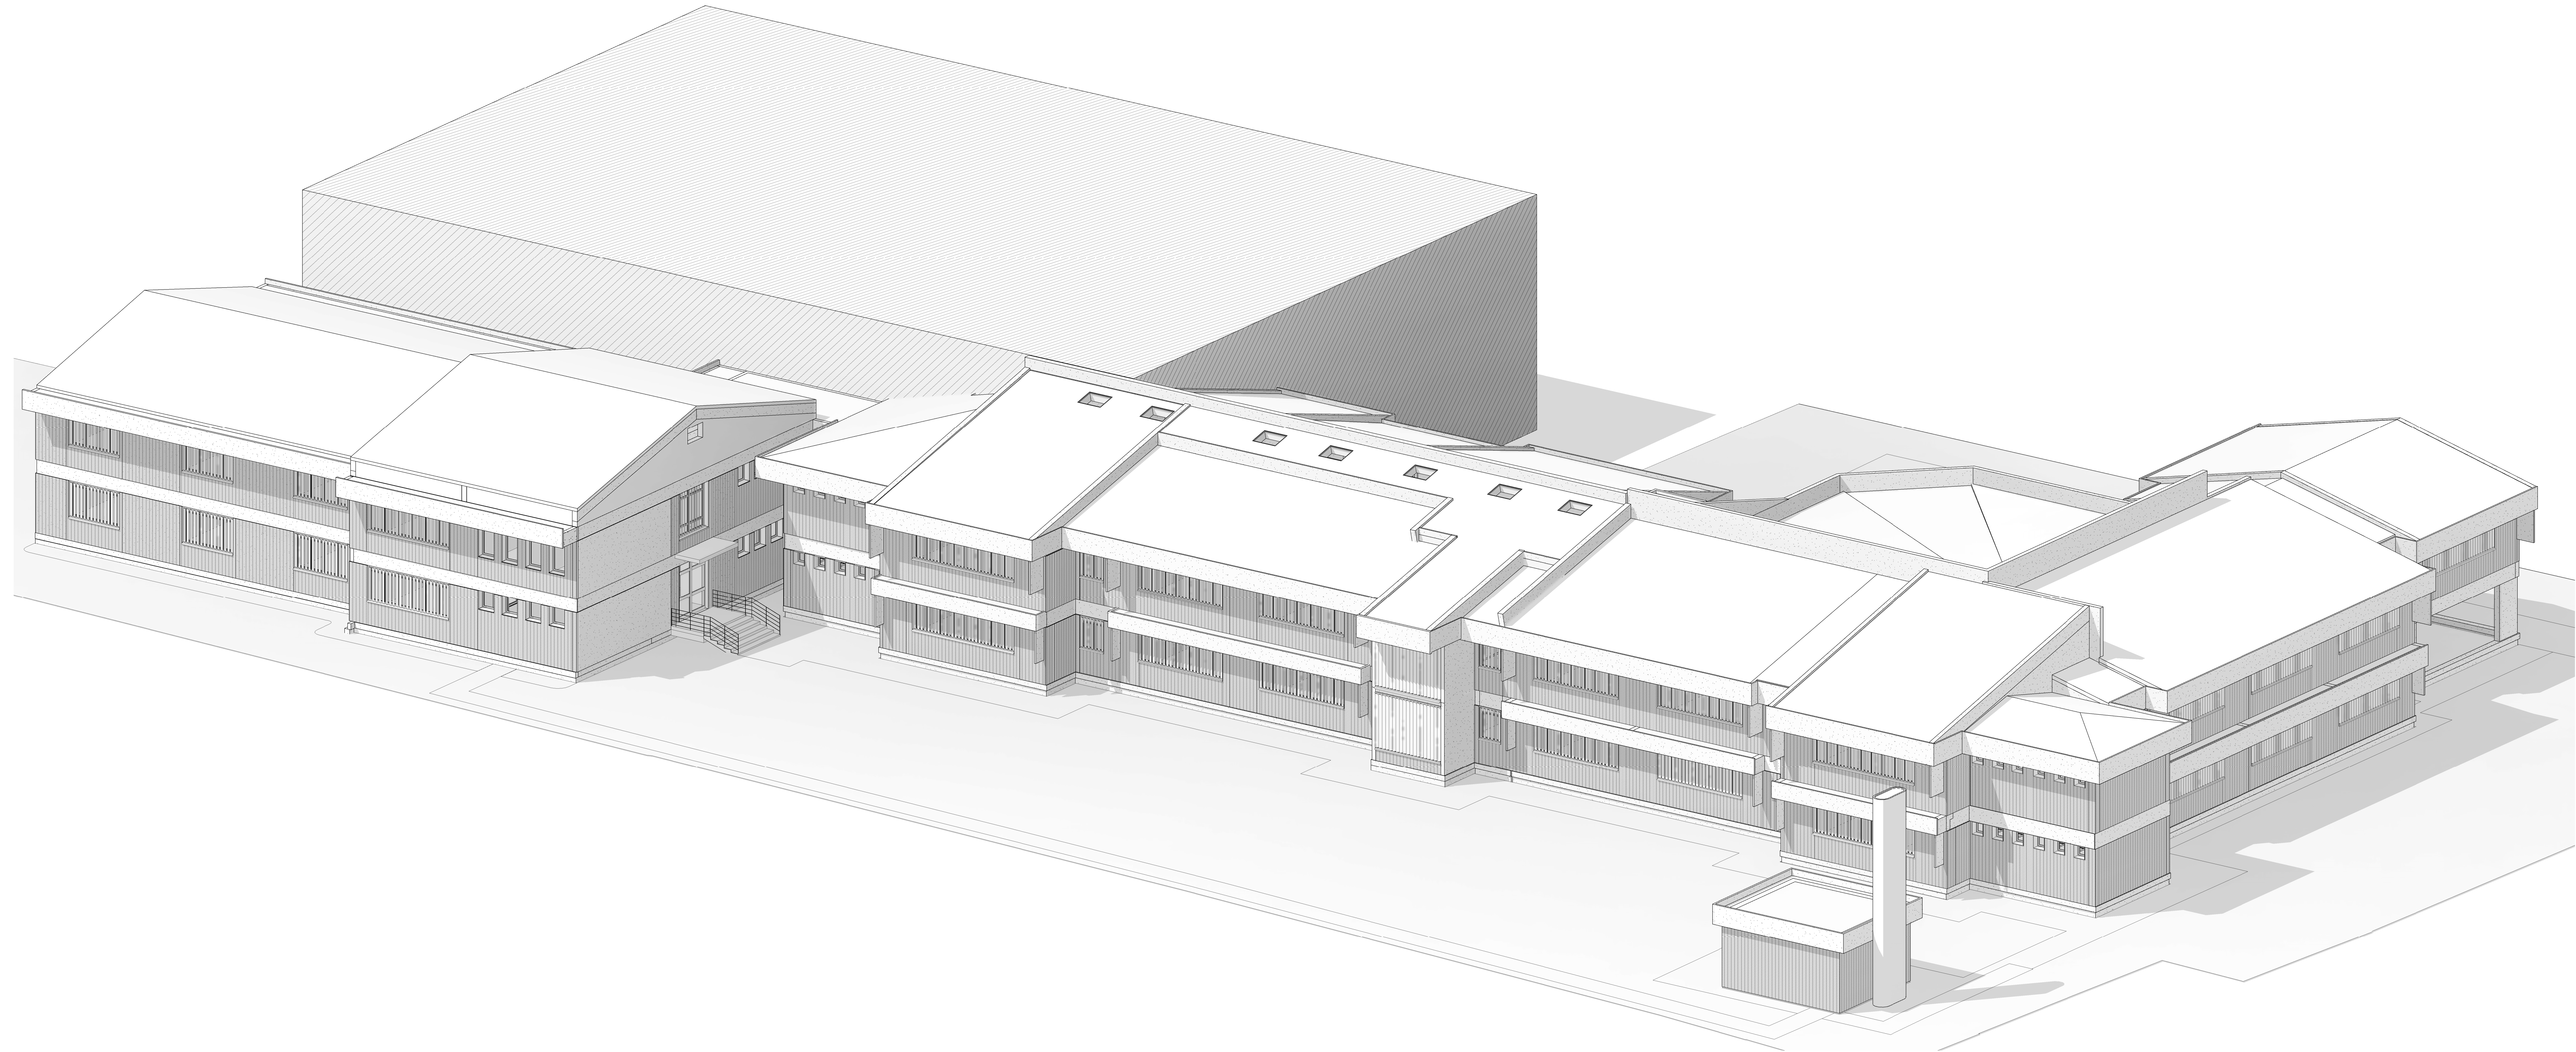

committente

Comune di Taglio di Po

Prato di Neviano, 3

46018 - Taglio di Po - Rovigo

STUDIO GUZZO

per architettura

Prato e Nicola Guzzo

progettista

geom. Pietro Guzzo

collaboratori

geom. Luca Tordini
arch. Matteo Nalvo

ing. Lorenzo Calcherani
ing. Francesco Roberto

oggetto

PROGETTO AS BUILT
RESTITUZIONE IN BIM DELLE STRUTTURE
E DEGLI IMPIANTI INERENTI L'ISTITUTO
COMPRESIVO SCOLASTICO
DI TAGLIO DI PO

località

TAGLIO DI PO (RO)

elaborato

ELABORATO ARCHITETTONICO
Visualizzazione 3D
Generale 2

Scala 1:100

direttore tecnico
geom. Pietro Guzzo

file

commissa

19038

1°	DATA:	10/05/2023	VERIFICATO	APPROVATO
2°	DATA:		VERIFICATO	APPROVATO
3°	DATA:		VERIFICATO	APPROVATO