Impianto Forza Motrice - Piano Terra

Scala 1 : 100

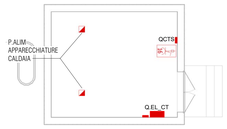

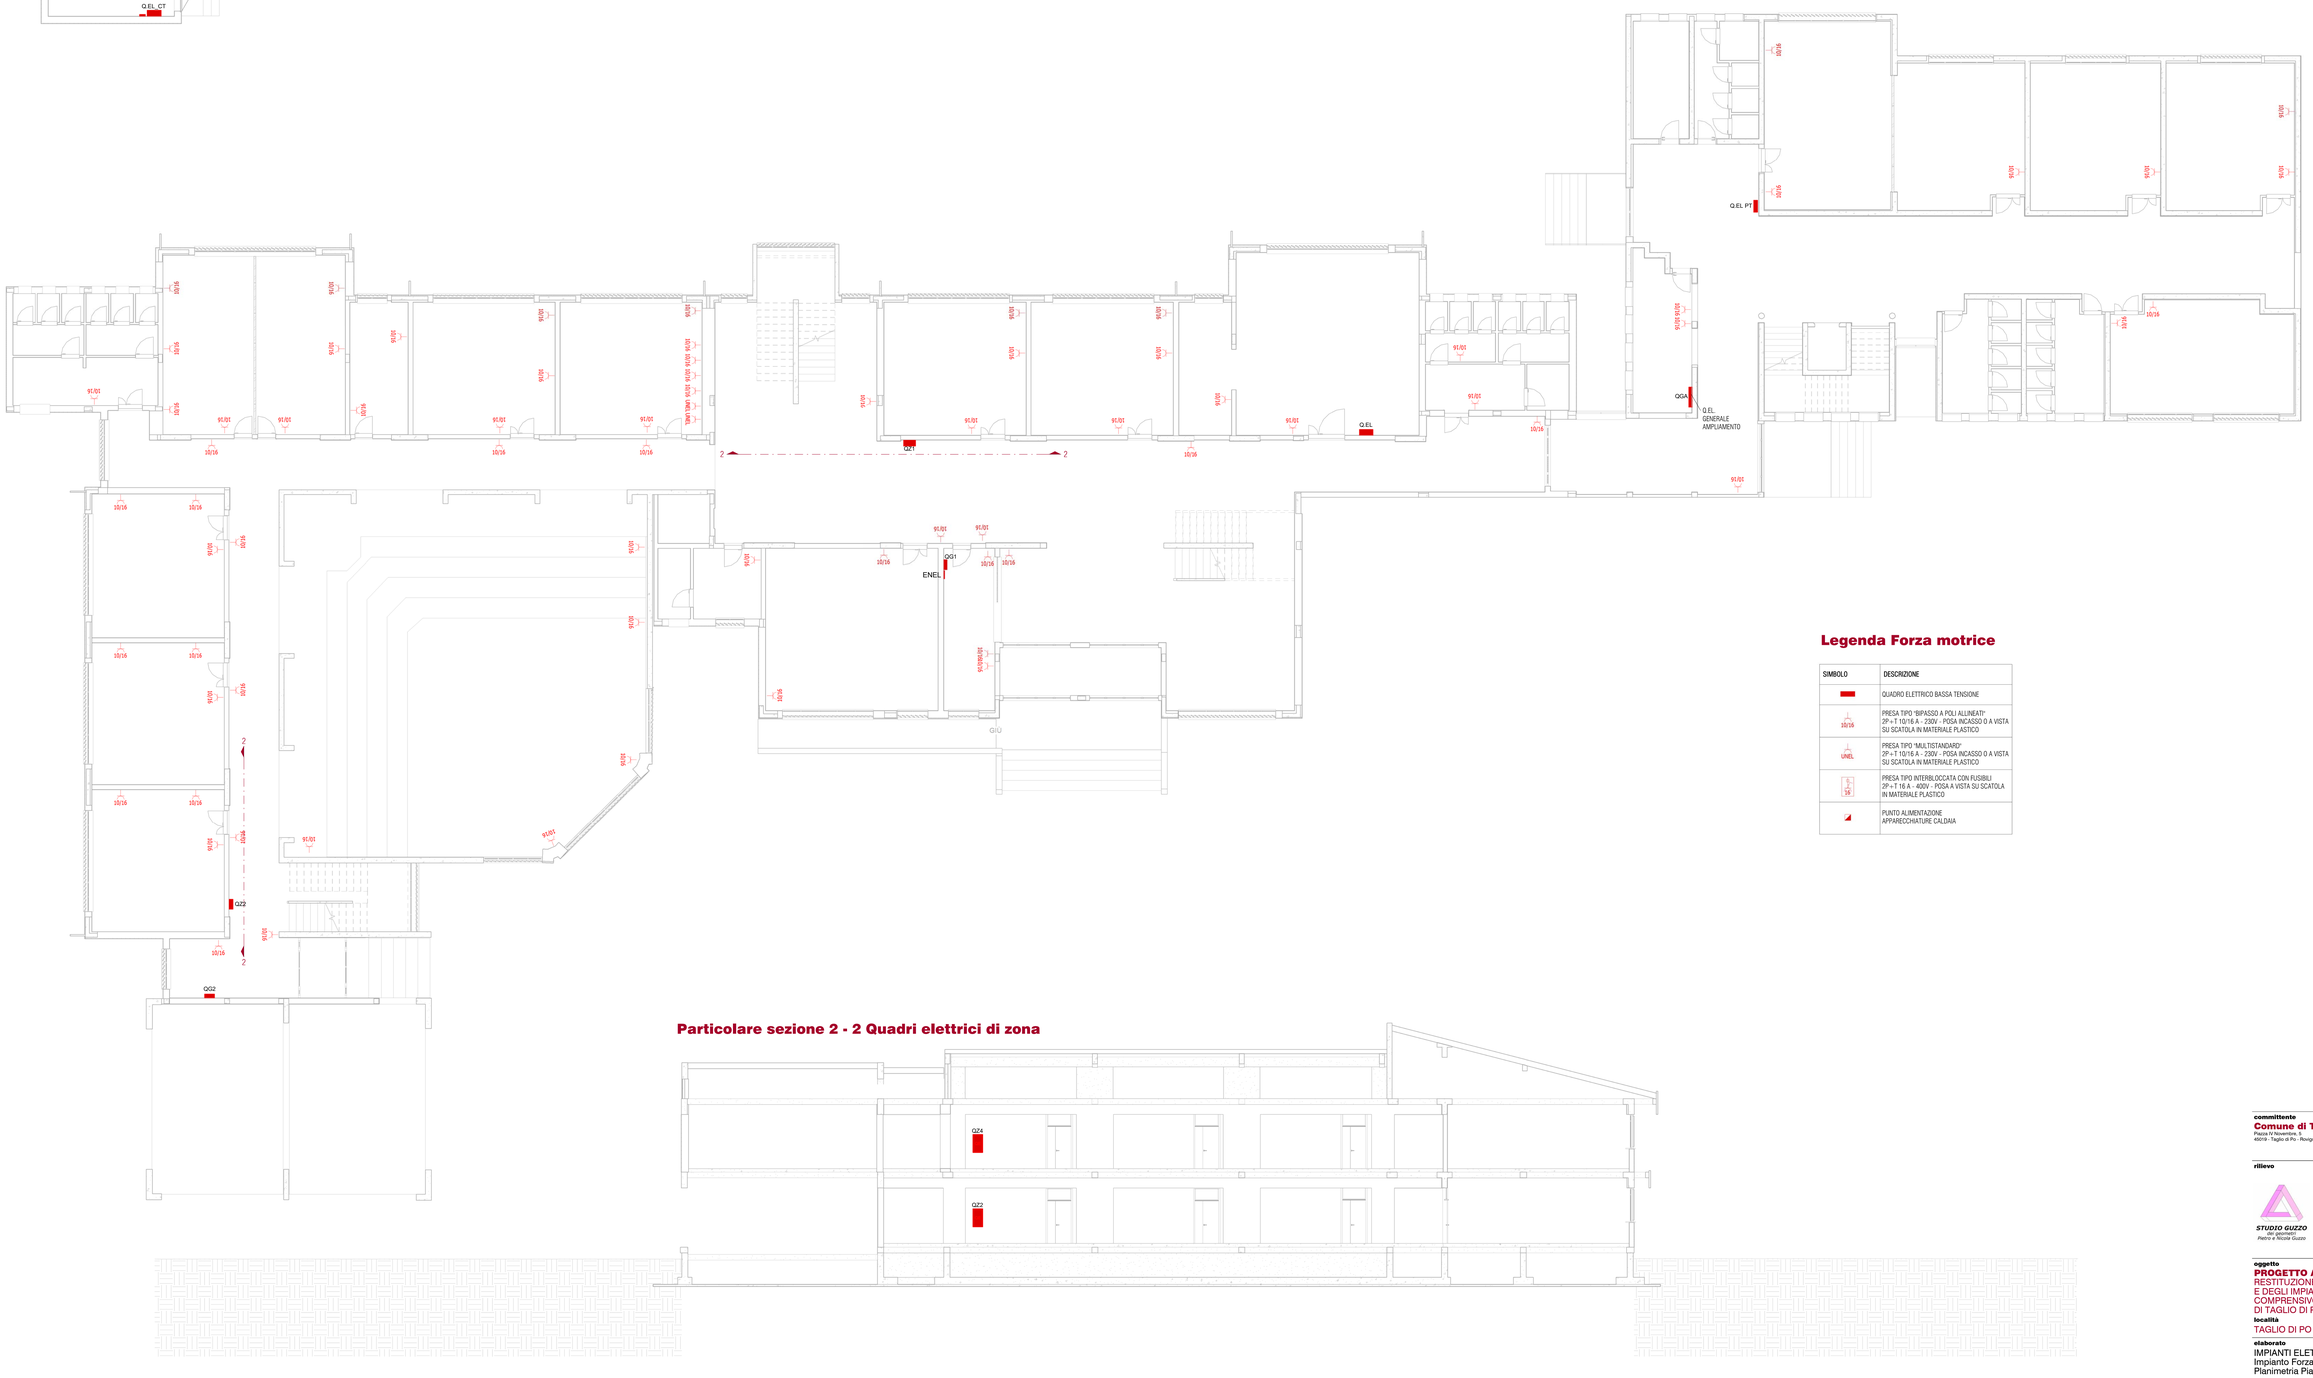

Legenda Forza motrice

SIMBOLO	DESCRIZIONE
	QUADRO ELETTRICO BASSA TENSIONE
10/16	PRESA TIPO "BIPASSO A POLI ALLINEATI" 2P + T 10/16 A - 230V - POSA INCASSO O A VISTA SU SCATOLA IN MATERIALE PLASTICO
UNEL	PRESA TIPO "MULTISTANDARD" 2P + T 10/16 A - 230V - POSA INCASSO O A VISTA SU SCATOLA IN MATERIALE PLASTICO
3P+T 16	PRESA TIPO INTERBLOCCATA CON FUSIBILI 2P + T 16 A - 400V - POSA A VISTA SU SCATOLA IN MATERIALE PLASTICO
	PUNTO ALIMENTAZIONE APPARECCHIATURE CALDAIA

Particolare sezione 2 - 2 Quadri elettrici di zona

committente
Comune di Taglio di Po

rilievo

Studio Guzzo - Via XXV Aprile 4/B - 30020
Quarto d'Altino - Venezia - Italy
tel: +39 0422 369340 - fax: +39 0422 361846
www.studioguzzo.it - info@studioguzzo.it

progettista
geom. Pietro Guzzo
collaboratori
geom. Luca Torresan
arch. Matteo Nativo
ing. Lorenzo Calchera
ing. Francesco Roberto

oggetto
PROGETTO AS BUILT
RESTITUZIONE IN BIM DELLE STRUTTURE E DEGLI IMPIANTI INERENTI L'ISTITUTO COMPRENSIVO SCOLASTICO DI TAGLIO DI PO

località
TAGLIO DI PO (RO)

elaborato
IMPIANTI ELETTRICI
Impianto Forza Motrice
Planimetria Piano Terra

Scala 1:100

direttore tecnico
geom. Pietro Guzzo

E1.00

file
19038-07_A_E1.00_TAV_r00

commessa
19038

rev	data		redatto	verificato	approvato
rev	data		redatto	verificato	approvato
rev 00	data 13/06/19	Prima stesura	redatto P. Rovero	verificato L.Calchera	approvato G.Guzzo