


Impianto di Illuminazione Ordinaria e di Emergenza - Piano Terra

Scala 1 : 100

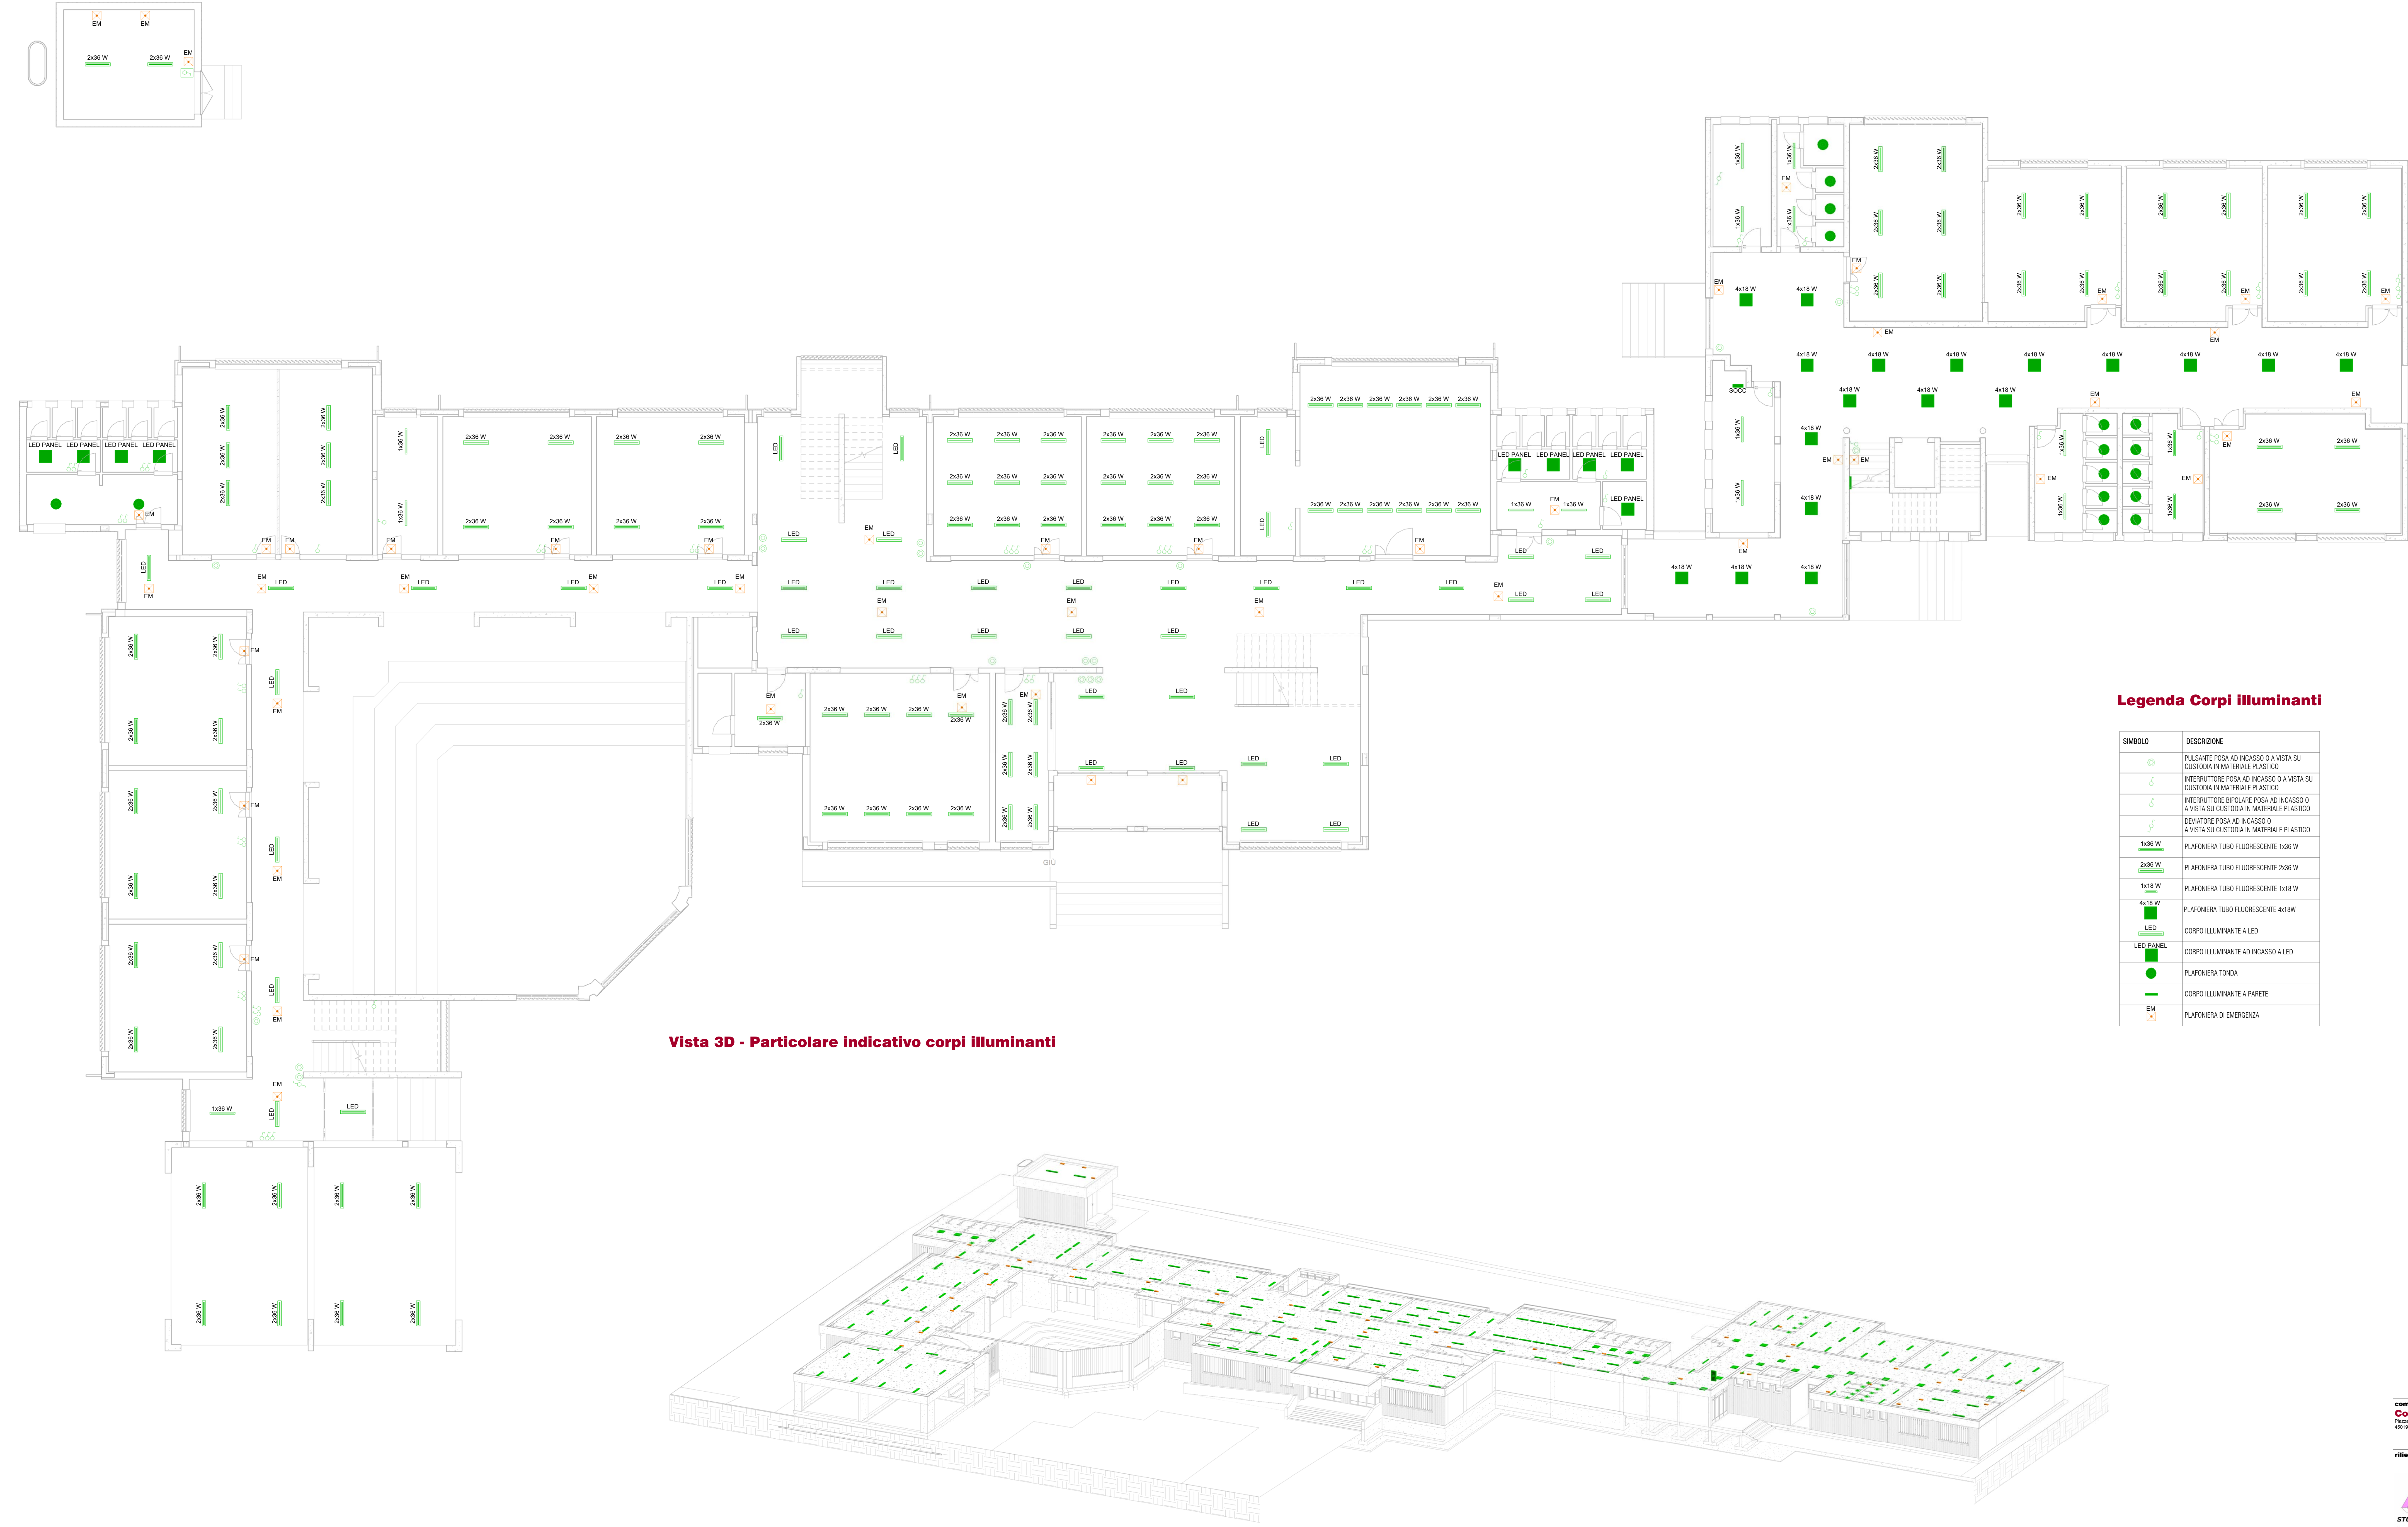

Vista 3D - Particolare indicativo corpi illuminanti

Legenda Corpi illuminanti

Simbolo	Descrizione
	Pulsante Posa ad Incasso o a Vista su Custodia in Materiale Plastico
	Interruttore Bipolare Posa ad Incasso o a Vista su Custodia in Materiale Plastico
	Deviatore Posa ad Incasso o a Vista su Custodia in Materiale Plastico
	Plafoniera Tubo Fluorescente 1x36 W
	Plafoniera Tubo Fluorescente 2x36 W
	Plafoniera Tubo Fluorescente 1x18 W
	Plafoniera Tubo Fluorescente 4x18 W
	Corpo Illuminante a LED
	Corpo Illuminante ad Incasso a LED
	Plafoniera Tonda
	Corpo Illuminante a Parete
	Plafoniera di Emergenza

committente  
Comune di Taglio di Po  
Piazza 12 novembre, 3  

rilievo



STUDIO GUZZO  
geometri  
Pietro e Niccolò Guzzo


progettista

geom. Pietro Guzzo

collaboratori

geom. Luca Tommasi  
arch. Matteo Nello

ing. Lorenzo Calchi Novati  
ing. Francesco Roberto

oggetto

PROGETTO AS BUILT  
RESTITUZIONE IN BIM DELLE STRUTTURE  
E DEGLI IMPIANTI INERENTI L'ISTITUTO  
COMPENSIVO SCOLASTICO  
DI TAGLIO DI PO

località  
TAGLIO DI PO (RO)

elaborato

IMPIANTI ELETTRICI  
Impianto di illuminazione ordinaria e di  
emergenza - Planimetria Piano Terra

Scala 1:100

direttore tecnico  
geom. Pietro Guzzo

file

190208-07\_A\_E1\_02\_TAV\_001





E1.02

190208





